

Section 1 / раздел 1	 TENGIZCHEVROIL ТЕНГИЗШЕВРОЙЛ FE Designs Engineering ОПиСПО Инженерно-Проектная Группа Instructions to Contractor (ITC) Инструкции Подрядчику (ИП)		ITC (ИП): ITC-25-0380 -L-001 Rev.U01	
			Ref. IR (Per.№): 24-0296	
			Date (Дата): 29-Jan-2025	
			MOC / КЗИ: 1033298	
	Area: KTL-1.1		Unit: 200	Equipment: 1D-202.1
Произв. участок: KTL-1.1		Установка: 200	Оборудование: 1D-202.1	
WO: 2200623		EWR: 25-0380	Contractor: TBD	
Наряд на работу: 2200623		ЗИР: 25-0380	Подрядчик: Б/О	
Project Description: Replacement of the bellow expansion with piping expansion loop at 1D-202.1. Описание проекта: Замена сильфонного компенсатора на трубный компенсатор на 1D-202.1.				
<i>Describe in detail, Attach Isometrics / Photos if required.</i> <i>Опишите подробно, если нужно, приложите изометрические чертежи / фото.</i>				
Section 2 / раздел 2	Description of Problem: In December 2024, the KTL Operations reported about the leakage on column 1D-202.1 around nozzle N7A – the inlet of the hydrocarbon line from reboiler 1E-211.1.2 (line 021-PHC28-14-150H01). As a result, an inspection was conducted, and the Inspection Report 24-0296 was issued. According to IR 24-0296, the through hole was found on the fold of the welded bellow in the 14" line section. WO Описание проблемы: В декабре 2024 года Отделом Эксплуатации Производства КТЛ было сообщено о наличии следов утечки на колонне 1D-202.1 в районе патрубка N7A – вход линии углеводородов от ребойлера 1E-211.1.2 (линия 021-РНС28-14-150Н01). В связи с этим была проведена инспекция и выпущен Инспекционный Отчет 24-0296. Согласно ИО 24-0296, на участке 14" линии было обнаружено сквозное отверстие на складке гофры вварного сильфонного компенсатора.			
	Proposed solution: Replace the expansion joint with the piping expansion joint on the line 021-PHC26-14-150H01 from 1E-211.1.1 to 1D-202.1. According to Inspection Report 24-0296, which was created for a similar line on KTL-1, 1D-202.1. Предлагаемое решение: Заменить сильфонный компенсатор на трубный компенсатор, на линии 021-РНС26-14-150Н01 от 1E-211.1.1 к 1D-202.1. Согласно инспекционному отчету 24-0296, который был создан для аналогичной линии на КТЛ-1, 1D-202.1.			
	Contractor shall strictly follow all relevant TCO Safety Instructions in the progress of works, all of which are readily obtainable from the TCO Intranet. Contractor shall follow all Quality Management (QM) requirements designated in the Quality Control package. Исполнитель строго соблюдает все соответствующие инструкции по ТБ ТШО во время выполнения работ. Все инструкции по ТБ доступны на внутренней веб-странице ТШО. Исполнитель соблюдает все требования по управлению качеством (УК), указанные в пакете документации контроля качества.			
	PRELIMINARY SITE WORK: ПРЕДВАРИТЕЛЬНЫЕ РАБОТЫ НА УЧАСТКЕ:			
	1. Prior to commencing any fabrication works verify dimensions, pipe routing and field weld locations on site. Перед изготовлением каких-либо материалов проверить все размеры, маршрут трубопроводов и места сварки по месту на участке.			
SHOP WORK: РАБОТА В ЦЕХУ:				
2. Withdraw materials required for this ITC from TCO Warehouse according to Material Request. Получить необходимые материалы со склада ТШО согласно заявке на материалы. 3. Prefabricate pipe spool, as per isometric drawing 011-0200-LLL-ISO-20262-01. Use TCO-approved Welding Procedure Specification(s) (WPSs) indicated on isometric drawing.				

	Изготовить трубную катушку, как указано на изометрическом чертеже 011-0200-LLL-ISO-20262-01. Использовать утвержденную ТШО сварочную процедуру, указанную на изометрическом чертеже. 4. Perform non-destructive examination (NDE) of shop welds, as specified on isometric drawing 011-0200-LLL-ISO-20262-01. Провести неразрушающий контроль (НК) сварных швов, выполненных в цеху, как указано на изометрическом чертеже 011-0200-LLL-ISO-20262-01. 5. Abrasive blast and coat new piping spool, as specified on isometric drawing 011-0200-LLL-ISO-20262-01 in accordance with TES COM-SU-5191-TCO. NOTE: Mask-off field-weld joints and flange faces prior to coating. Произвести абразивную очистку и нанести покрытие на новую трубную катушку, как указано на изометрическом чертеже 011-0200-LLL-ISO-20262-01 в соответствии с ТУ COM-SU-5191-TCO. ПРИМЕЧАНИЕ: Защитить сварные швы, выполненные по месту, и рабочую поверхность фланцев перед нанесением покрытия.
	SITE WORK: РАБОТА НА УЧАСТКЕ:
	6. Perform relevant job safety assessments (PPHA & JSA) and obtain required Permits-to-Work (PTWs). Провести соответствующие анализы степени опасности работ (АСОП при планировании и АБР) и получить необходимые наряды-допуски. 7. Demarcate work area as necessary and erect scaffolding for access. NOTE: TCO Operations shall isolate, depressurize, drain and ready for Hot Work, Equipment and Piping associated with this Project, if and as applicable, and shall hand it over to CONTRACTOR; fully accessible, safe and Locked-Out-Tagged-Out (LOTO) as scheduled and agreed between TCO Operations and CONTRACTOR. Установить ограждение рабочего участка при необходимости и возвести строительные леса для обеспечения доступа. ПРИМЕЧАНИЕ: Представители отдела эксплуатации ТШО должны отглушить, сбросить давление, сдренировать, подготовить к огневым работам оборудование и трубопровод по проекту, если применимо, и передают ПОДРЯДЧИКУ в полноступном, безопасном состоянии с установленными замками и ярлыками в согласованные сроки с представителями отдела эксплуатации ТШО и ПОДРЯДЧИКА. 8. Arrange with Zone Maintenance to isolate, LOTO and instruments from associated piping. Согласовать с Зональным Техобслуживанием отключение, вывешивание замков и ярлыков и КИП с соответствующей трубной обвязки. 9. Remove all cladding and insulation to the extent required. Снять всю обшивку и изоляцию на необходимых участках. 10. Remove the existing piping shown on "Destruct Detail" of isometric drawing 011-0200-LLL-ISO-20261-01. Демонтировать существующую трубную обвязку, указанную в "Деталиях демонтажа" изометрического чертежа 011-0200-LLL-ISO-20261-01. 11. The removed bellow expansion joint provide to FER team for evaluation. Демонтированный сильфонный компенсатор передать группе Надежности Стационарного оборудования для оценки. 12. Install piping as specified on isometric drawing 011-0200-LLL-ISO-20262-01. For field welds use TCO-approved WPSs indicated on isometric drawing. Установить трубную обвязку, как указано на изометрическом чертеже 011-0200-LLL-ISO-20262-01. Для сварки на участке использовать утвержденные ТШО сварочные процедуры, указанные на изометрическом чертеже. 13. Perform NDE of field welds, as specified on isometric drawing 011-0200-LLL-ISO-20262-01. Выполнить НК монтажных сварных швов, как указано на изометрическом чертеже 011-0200-LLL-ISO-20262-01. 14. Perform field hydrostatic testing of new piping as specified on isometric drawing 011-0200-LLL-ISO-20262-01 in accordance with TES PIM-SU-3541-TCO. NOTE: Do not hydrotest the column D-202.1. Провести гидростатическое испытание новой трубной обвязки на участке, как указано на изометрическом чертеже 011-0200-LLL-ISO-20262 в соответствии с ТУ PIM-SU-3541-TCO.

ПРИМЕЧАНИЕ: Не проводите гидроиспытание колонны D-202.1.			
15. Perform surface preparation and touch up field welds and any other coating damages in accordance with TES COM-SU-4743-TCO and coating system per TES COM-SU-5191-TCO specified on drawing. Подготовить поверхность и произвести подкраску сварных швов, выполненных на участке, и любых других повреждений покрытия в соответствии со стандартом проектирования ТШО COM-SU-4743-TCO и системой покрытия ТУ COM-SU-5191-TCO, указанной в чертеже. 16. All QM piping passport documentation (A-category Checklists) to be verified and signed by TCO-approved QM Inspector prior to PSSR, but not later than 24 hours after mechanical scope completion. Вся паспортная документация трубопровода (проверочные листы категории А) должна быть проверена и подписана утвержденным ТШО инспектором управления качеством перед проведением ППТБ, но не позднее 24 часов после завершения механических работ. 17. Advise Nurlan Uspanov, DTEC Engineer at ext. 5271 about work completion and invite all necessary people to PSSR. Сообщить Нурлану Успанову, инженеру DTEC по тел. 5271 о завершении работ и пригласить соответствующих лиц на ППТБ. 18. Conduct PSSR and close out A-category punch points. Провести ППТБ и устранить замечания категории А. 19. Close out all B-category punch points and remove associated scaffolding. Устранить замечания категории Б и демонтировать строительные леса. 20. Clean up the work area and demobilize from site. Произвести уборку на рабочем участке и демобилизоваться.			
Cost / Schedule Impact Влияет на расходы / график выполнения Yes / Да ☐ No / Нет ☒			
Attached Drawings and Documentation: Приложенные чертежи и документы:			
Please Give Original Back to DE for Inclusion in Job Pack Пожалуйста, верните оригинал в ИПГ для вложения в Рабочий Пакет			
Document / Документ	Title / Название	Document No / № документа	Rev. / Ред.
EWR ЗИР	EWR ЗИР	25-0380	N/A
TCO Plot Plan План расположения установок ТШО	Unit Plot Plan План расположения установок	1-200_1-A-6101	Z07
Drawing Чертеж	P&ID СТиКИП	1-200_1-004-25-0380	U01
		1-200_1-004-25-0380D	U01
		1-200_1-B-5006-250380	U01
		1-200_1-B-5006-250380D	U01
	Isometric drawing Изометрический чертеж	011-0200-LLL-ISO-20261-01	U01
		011-0200-LLL-ISO-20262-01	U01
Reports Отчеты	Inspection Report Инспекционный Отчет	24-0296	N/A
Project MR Проектная ЗМ	Material requisition for piping Заявка на трубные материалы	MR-25-0380-L-001	N/A
		MR-25-0380-L-002	N/A

	TCO standards Стандарты ТШО	Coating systems Системы покрытия	COM-SU-5191-TCO (12.1)	U04
		Pipe support details Детали опор трубопровода	L-ST-6074	U03
	E-mail Электронное письмо	Process parameters Технологические параметры	N/A	N/A
	QM Index Индекс УК	Quality Control Document Документ Контроля Качества	25-0380	N/A

Section/ раздел 3	Approved by / Утверждения:		Signature / Подпись:	
	Design engineer Инженер разработчик		 Nurlan Uspanov	Digitally signed by Nurlan Uspanov Date: 2026.01.30 15:26:31 +05'00'
	Checker Проверяющий		 Yerzhan Kaparov	Digitally signed by Yerzhan Kaparov Date: 2026.02.03 10:23:50 +05'00'
	RE QM Lead Вед. Специалист КК отдела Надежности			
	FER Authorized Уполномоченный инспектор НСО			
	Approver Утверждающий			

Referenced specifications:

Ссылочные технические условия:

A-ST-2008	Basic Engineering Data
SI-105	Permit to work and hazard analysis
PIM-SU-2505-TCO	Piping Fabrication
PIM-SU-5209-TCO	Flange Gaskets and Bolting
PIM-SU-3541-TCO	Hydro testing of onshore piping system
COM-SU-5191-TCO	Coating systems
L-ST-6074	Pipe Support Details
QAM-SU-2411-TCO	Descaling and cleaning steel piping
SP-38	Use of temporary hoses



- [Close Window](#)
- [Print This Page](#)
- [Expand All](#) | [Collapse All](#)

JL-TCO-11-0200-231837

Job Details			
Job Id	JL-TCO-11-0200-231837	Owner	dtecmech11
Facility	TCO	Technical Supervisor	dtecsupmm - DTEC MM Supervisor
Facility Area	KTL	Asset Tag	11-0200-E-211-1
EAM Plant	KTL-1.1 Crude Stabilization; 11-0200	WO Writer Discipline	
Customer	plcon2	WO Writer Responsible Org	
Equipment Type		Execution Team	
Work Package Content Requirements		Related Jobs	
Parent Job		Job Type	
Downtime Details			
Short TA Scope Description		DT Title	
DT ID #		PWL #	
DT Plant		DT/SCWL Status	
DT/SCWL #		Outage # / TAR Code	
Cluster Downtime		MOC Required?	
Site-Specific EWO/Job Package #		Current IMPACT Description notes	
Long Lead Material?		System #	
Contingency Planning		RIPT	0.00
Job Information			
Job Title	11-0200-E-211-1 Замена компенсатора	Status	Active
Job Description	Необходимо заменить сильфонный компенсатор на трубный, расположенный на линии нефти от E-211.1.1 на входе в D-202.1 В декабре 2024 года Отделом Эксплуатации Производства КТЛ было сообщено о наличии следов утечки на колонне 1D-202.1 в районе патрубка N7A – вход линии углеводородов от ребойлера 1E-211.1.2 (линия 021-РНС28-14-150Н01). В связи с этим была проведена инспекция и выпущен Инспекционный Отчет 24-0296. Согласно ИО 24-0296, на участке 14” линии было обнаружено сквозное отверстие на складке гофры вварного сильфонного компенсатора.	Linked URLs	
Location ID		TCO File Links	
Funding Basis		TA TCO	No, 2026, Q1
Budgeted?		Project #	25-0380
Job Associations			
WO #	2200623	MOC #	
MOC Status		Target Closure Date	
ePSSR Status		Permit #	
IREC #		Mgmt Dashboard # (OERI)	
Investigation Solution Action #		IdeaQuest #	
PO #		Analysis Review Reference	
Cost Code/WBS		BU Finance Information	
Source Application	JDE	Other	
Job Milestones and Effort			
Start Date (Forecast)		Job Complete	
Job Complexity			
Estimated Total Hours		Estimated Remaining Hours	
Deliverable Due Date		Deliverable Issued Date	
Customer Expectation	Execution Complete	Execution Complete	
Job Prioritization			
Customer Priority		RTP Score	
Rank		WO Priority	
		WO Task Priority	
RIPT Seriatim Rank			
RIPT ABC Prioritization			



Fixed Equipment Reliability
Надзор за обеспечением надёжности
стационарного оборудования
Discovery & Inspection Work Request
Инспекционная Заявка на Выявленную Работу

IR # : ИО №:	24-0296 (WO2129043)
Recommended Completion Date: Рекомендуемая дата выполнения:	31/05/2025

Area: Участок:	KTL-1.1	Unit: Установка:	200	Eguip. ID: Оборудование:	2-01-24-PHC (021-PHC28-14-150H01)	
Job Title: Описание работы:		Through wall damage of 021-PHC28-14-150H01 line section / Сквозное повреждение на участке линии 021-PHC28-14-150H01			Engineering	V

Problem / Проблема:

In December 2024, the Production Operations Department reported evidence of a leak on column 1D-202.1 at N7A nozzle area - hydrocarbon line inlet from reboiler 1E-211.1-1 (line 021-PHC28-14-150H01). Scaffolding was erected and insulation was removed from the line section to inspect and localise the leak. After inspection of the line section, a through-wall hole was found on the welded expansion joint. The damage, rounded in shape and less than 1 mm in diameter, is located at approximately 6 o'clock position on the lateral surface (on the straight section) of the goffer fold (see picture 1).

It is not feasible to assess the internal condition of the bellow and determine the cause of the failure using NDT methods.

One of the possible causes of the damage is internal pitting corrosion.

В декабре 2024 года Отделом эксплуатации производства было сообщено о наличии следов утечки на колонне 1D-202.1 в районе патрубка N7A – вход линии углеводородов от ребойлера 1E-211.1-1 (линия 021-PHC28-14-150H01).

Для проведения осмотра и локализации места утечки были возведены леса и демонтирована изоляция с участка линии. После осмотра участка линии обнаружено сквозное отверстие на сварном сильфонном компенсаторе. Повреждение, округлой формы диаметром менее 1 мм, расположено на позиции примерно 6 часов на боковой поверхности (на прямом участке) складки гофры (см. фото 1).

Оценить внутреннее состояние компенсатора и причину утечки методами НК не представляется возможным.

Наиболее вероятная причина повреждения - питтинговая коррозия.

Recommendations / Рекомендации:

Operations (plcon2@) is to initiate replacement of the expansion bellow (see Diagram 1).

Design Engineering (feldelead@) is to develop a job pack to replace the damaged section, see diagram 1. Include steps in developing JP to cut out the damaged expansion joint and provide to the Reliability Department.

Отделу эксплуатации (plcon2@)

- инициировать замену сильфонного компенсатора (см. схему 1).

Отделу инженерного проектирования (desupctl@)

- разработать пакет документации на замену поврежденного участка, см. схему 1.. При разработке РП предусмотреть шаги по вырезке поврежденного сильфонного компенсатора и предоставлении в Отдел надежности.

Note:

Примечание:



Fixed Equipment Reliability
Надзор за обеспечением надёжности стационарного оборудования
Discovery & Inspection Work Request/
Инспекционная Заявка на Выявленную Работу

Distribution List		FER Inspector – Analyst	Date
reqaqc5; demog1; delead; feldelead; desupkti; tcopreseng1; forbir; insptn; ttuwi; readv; micon; demog1	UNIT INSP: inspt1a	Alibek Zhantybayev Digitally signed by Alibek Zhantybayev Date: 2024.12.30 16:41:49 +05'00'	30-Dec-24
		FER Lead Inspector	Date
Maintenance: mogsup; mogspv; mplan5; ktlomc1; ktlomc2; thawi; mtfec; mtfee; msscoor; mschdpza; pzmsup; pleng;.		Igor Kutishchev Digitally signed by Igor Kutishchev Date: 2024.12.30 16:42:32 +05'00'	30-Dec-24
Operations: srcon1; ktlpls; posup; ploss; pldsup; omckti; pshsup; psgsup; plcon2; tpls;		FER Supervisor	Date
		Vladimir Khaulin Digitally signed by Vladimir Khaulin Date: 2024.12.30 16:50:33 +05'00'	30-Dec-24



Fixed Equipment Reliability
Надзор за обеспечением надёжности стационарного оборудования
Discovery & Inspection Work Request/
Инспекционная Заявка на Выявленную Работу

Attachments / Приложения:

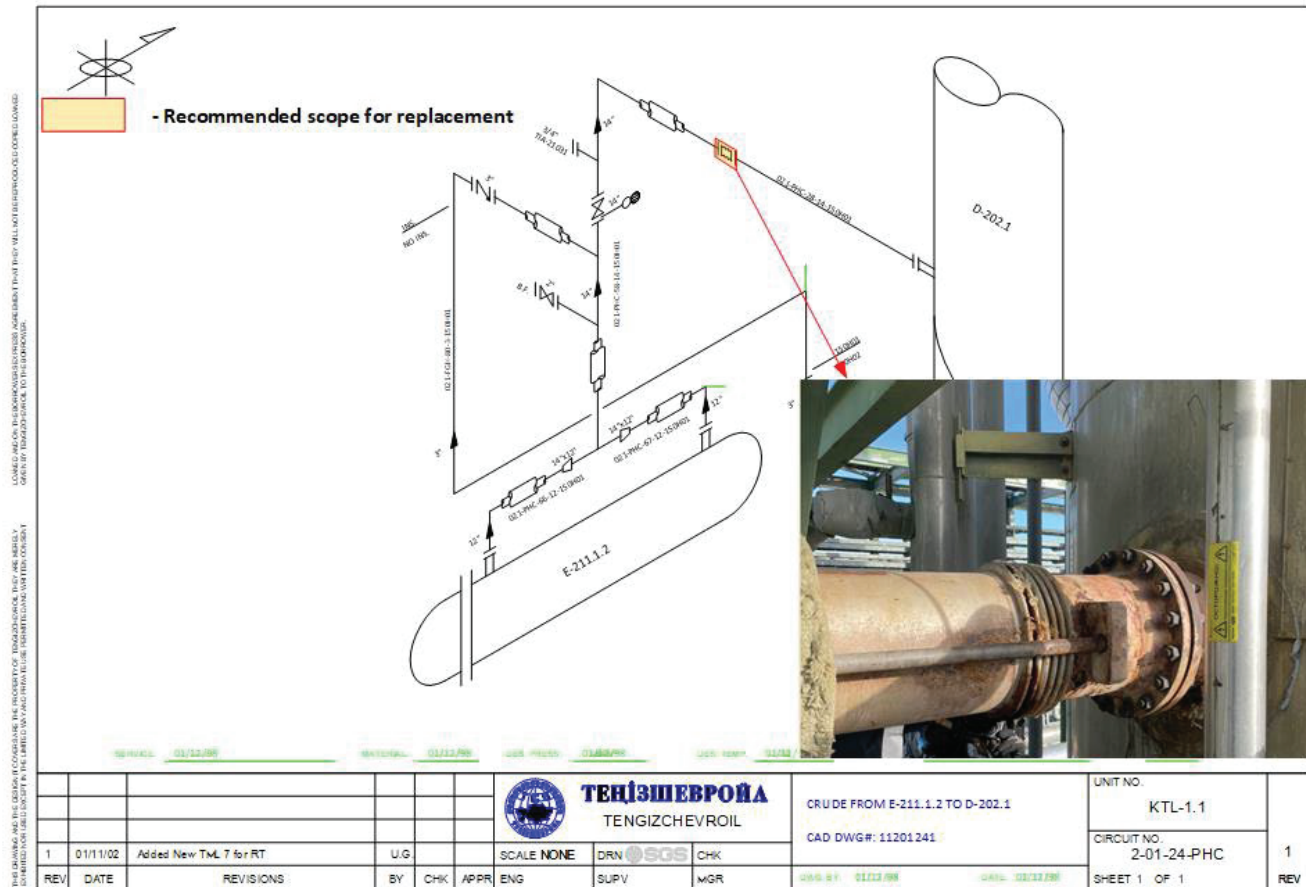


Diagram 1 Damaged piping section.

Схема 1 Повреждённый участок трубопровода



Fixed Equipment Reliability
Надзор за обеспечением надёжности стационарного оборудования
Discovery & Inspection Work Request/
Инспекционная Заявка на Выявленную Работу



Pic. 1 Layout of the damage.
Фото 1 Расположение повреждение

1-200_1-A-5001

THIS DRAWING AND THE DESIGN IT COVERS ARE THE PROPERTY OF TENGIZCHEVROIL. THEY ARE MERELY LOANED, AND ON THE BORROWERS' RETURN, THEY ARE TO BE KEPT IN THE SAME CONDITION AS WHEN ISSUED. NO REPRODUCTION, EITHER WHOLE OR IN PART, OR TRANSMISSION OF ANY KIND, OR ANY USE OF ANY INFORMATION CONTAINED HEREIN, IS PERMITTED WITHOUT THE WRITTEN CONSENT OF TENGIZCHEVROIL. THE BORROWER AGREES TO INDEMNIFY AND HOLD TENGIZCHEVROIL HARMLESS FROM AND AGAINST ALL SUCH REPRODUCTION, TRANSMISSION, OR USE.

A1 BORDER

DRAWING LIMIT 1-700-A-6106/ГРАНИЦА ЧЕРТЕЖА 1-700-A-6106

1-700-A-01

N 265000


E 708000

MATCHLINE - CONT. ON DRG 1-200_1-A-5002/ ЛИНИЯ СЪВМЕЩЕНИЯ - СЛЕДУЮЩАЯ ЧЕРТЕЖ 1-200_1-A-5002

DRAWING LIMIT 1-300_1-A-01/ГРАНИЦА ЧЕРТЕЖА

DRAWING LIMIT 1-300_2-A-01/ГРАНИЦА ЧЕРТЕЖА

DRAWING LIMIT 1-200_2-A-5001/ГРАНИЦА ЧЕРТЕЖА 1-200_2-A-5001

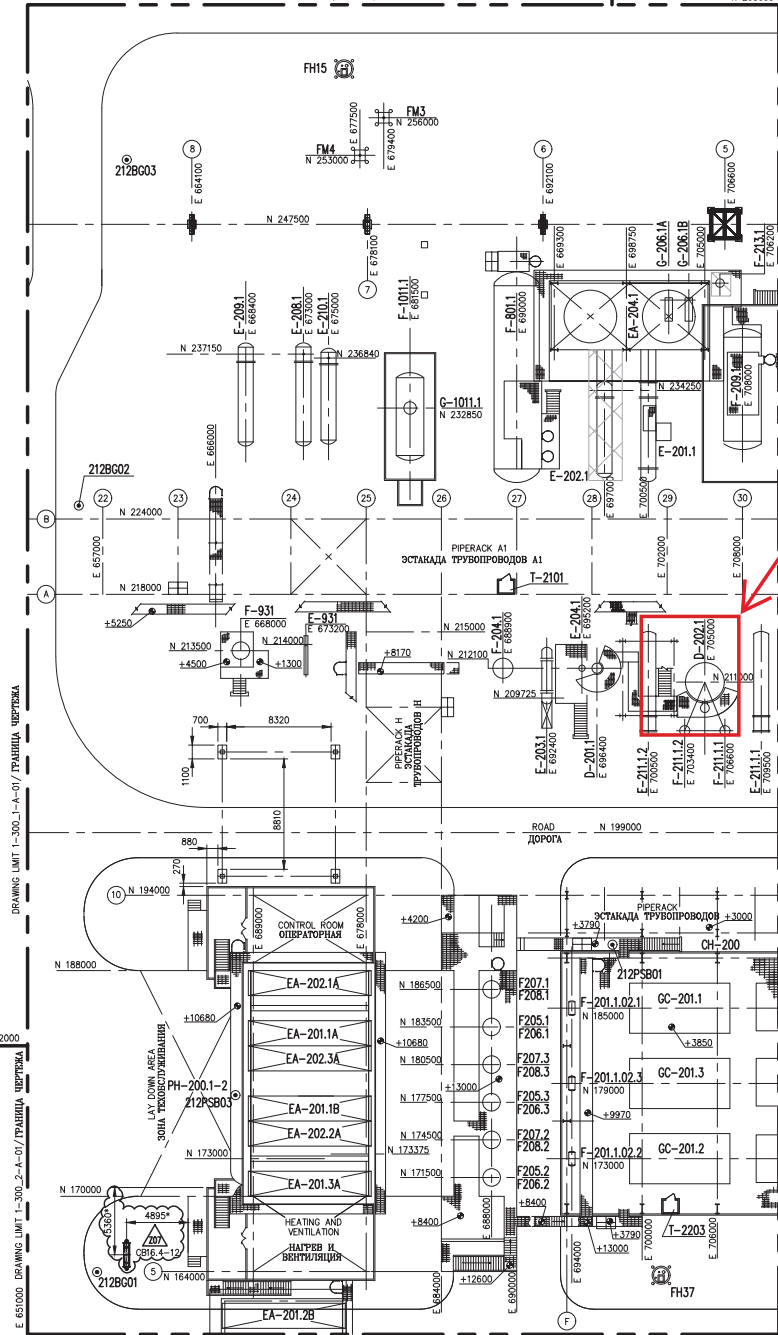

EQUIPMENT LIST ПЕРЕЧЕНЬ ОБОРУДОВАНИЯ	
TAG NUMBER НОМЕР ПОЗИЦИИ	DESCRIPTION ОПИСАНИЕ
D-201.1	CONDENSATE STRIPPER ОТПАРНАЯ КОЛОННА КОНДЕНСАТА
D-202.1	CRUDE OIL STABILIZER КОЛОННА СТАБИЛИЗАТОР СЫРОЙ НЕФТИ
E-201.1	HP SEPARATOR FEED PREHEATER ПОДОГРЕВАТЕЛЬ СЫРЬЯ СЕПАРАТОРА СРЕДНЕГО ДАВЛЕНИЯ
E-202.1	HP GAS TRIM COOLER ХОЛОДИЛЬНИК ДОВОДКИ ГАЗА ВЫСОКОГО ДАВЛЕНИЯ
E-203.1	CONDENSATE STRIPPER FEED PREHEATER КОТЕЛ-УТИЛИЗАТОР
E-204.1	CONDENSATE STRIPPER REBOILER РЕВОЙЛЕР ОТПАРНОЙ КОЛОННЫ КОНДЕНСАТА
E-208.1	HP SOUR GAS COOLER ОХЛАДИТЕЛЬ КИСЛОГО ГАЗА ВЫСОКОГО ДАВЛЕНИЯ
E-209.1	SECOND STAGE COMPRESSOR DISCHARGE TRIM COOLER РАЗУГОТОВНЫЙ ДОВОДЧИЙ ОХЛАДИТЕЛЬ КОМПРЕССОРА 2-ОЙ СТУПЕНИ
E-210.1	MP GAS COOLER ХОЛОДИЛЬНИК ГАЗА СРЕДНЕГО ДАВЛЕНИЯ
E-931	POLYMERIZER FEED PREHEATER ПОДОГРЕВАТЕЛЬ ПОЛИМЕРНОГО ГАЗА
E-211.1/2	STABILIZER REBOILER РЕВОЙЛЕР КОЛОННЫ СТАБИЛИЗАТОРА
EA-201.1A/B	FIRST STAGE GAS COMPRESSOR AIR COOLER ВОЗДУШНЫЙ ХОЛОДИЛЬНИК ГАЗОВОГО КОМПРЕССОРА 1-ОЙ СТУПЕНИ
EA-201.2A/B	FIRST STAGE GAS COMPRESSOR AIR COOLER ВОЗДУШНЫЙ ХОЛОДИЛЬНИК ГАЗОВОГО КОМПРЕССОРА 1-ОЙ СТУПЕНИ
EA-201.3A	FIRST STAGE GAS COMPRESSOR AIR COOLER ВОЗДУШНЫЙ ХОЛОДИЛЬНИК ГАЗОВОГО КОМПРЕССОРА 1-ОЙ СТУПЕНИ
EA-202.1A	SECOND STAGE GAS COMPRESSOR AIR COOLER ВОЗДУШНЫЙ ХОЛОДИЛЬНИК ГАЗОВОГО КОМПРЕССОРА 2-ОЙ СТУПЕНИ
EA-202.2A/3A	SECOND STAGE GAS COMPRESSOR AIR COOLER ВОЗДУШНЫЙ ХОЛОДИЛЬНИК ГАЗОВОГО КОМПРЕССОРА 2-ОЙ СТУПЕНИ
EA-204.1	HP SOUR GAS COOLER ОХЛАДИТЕЛЬ КИСЛОГО ГАЗА ВЫСОКОГО ДАВЛЕНИЯ
F-201.1.02.1/2/3	OIL SYSTEM OVERHEAD TANK НАПОРНЫЕ БАКИ МАСЛЯНОЙ СИСТЕМЫ
F-204.1	CONDENSATE STRIPPER FEED DRUM ПИТАТЕЛЬНАЯ ЕМКОСТЬ ОТПАРНОЙ КОЛОННЫ КОНДЕНСАТА
F-205.1/2/3	GC-201 FIRST STAGE SUCTON DRUM ПРИЕМНЫЙ СЕПАРАТОР 1-ОЙ СТУПЕНИ GC-201
F-206.1/2/3	GC-201 FIRST STAGE DISCHARGE DRUM ВЫХОДНОЙ СЕПАРАТОР 1-ОЙ СТУПЕНИ GC-201
F-207.1/2/3	GC-201 SECOND STAGE SUCTON DRUM ПРИЕМНЫЙ СЕПАРАТОР 2-ОЙ СТУПЕНИ GC-201
F-208.1/2/3	GC-201 SECOND STAGE DISCHARGE DRUM ВЫХОДНОЙ СЕПАРАТОР 2-ОЙ СТУПЕНИ GC-201
F-209.1	FIRST STAGE DESALTER ОВЕСКОПИТЕЛЬ 1-ОЙ СТУПЕНИ
F-211.1/2	STABILIZER REBOILER CONDENSATE DRUM КОНДЕНСАТНЫЙ БАК РЕВОЙЛЕРА КОЛОННЫ СТАБИЛИЗАТОРА
F-213.1	FIRST STAGE DESALTER ОВЕСКОПИТЕЛЬ 1-ОЙ СТУПЕНИ
F-801.1	SOUR WATER FEED DRUM ЕМКОСТЬ ПОДПЛИТКИ КИСЛОЙ ВОДЫ
F-931	FUEL GAS DRUM ЕМКОСТЬ ТОПЛИВНОГО ГАЗА
F-101.1.1	UNDERGROUND HC DRAINAGE DRUM ПОДЗЕМНАЯ ДРЕНАЖНАЯ ЕМКОСТЬ УГЛЕВОДОДОВ
G-206.1A/B	WATER RE-CIRCULATION PUMP НАСОС РЕЦИРКУЛЯЦИИ ВОДЫ
GC-201/1.02.1/3	FIRST AND SECOND STAGE GAS COMPRESSOR ГАЗОВЫЙ КОМПРЕССОР 1-ОЙ И 2-ОЙ СТУПЕНИ
G-101.1.1	UNDERGROUND HC DRAINAGE DRUM PUMP НАСОС ПОДЗЕМНОЙ ДРЕНАЖНОЙ ЕМКОСТИ УГЛЕВОДОДОВ
OPZ-1	OPZ (OPERATIONAL PROCESS ZONE) BUILDING ЗДАНИЕ ПРОИЗВОДСТВЕННО-ТЕХНОЛОГИЧЕСКАЯ ЗОНА
PH-200.1-2	PUMP HOUSE НАСОСНАЯ
T-2101	OPERATOR'S COMMUNICATION BOOTH (COMMUNICATION WITH CCR) ПЕРЕКТОР. КАБИНА ОПЕРАТОРА (СВЯЗЬ С ЦЕНТРОПЕРАТОРНОЙ)
T-2203	OPERATOR'S COMMUNICATION BOOTH (COMMUNICATION WITH CCR) ПЕРЕКТОР. КАБИНА ОПЕРАТОРА (СВЯЗЬ С ЦЕНТРОПЕРАТОРНОЙ)
CEB.4-12	R/C POLE WITH SUPPORT FOR LITE SYSTEM ANTENNAS AND LIGHTNING ROD Ж/В СТОП С ПОДРОЙ ДЛЯ АНТЕНН СИСТЕМ ЛЕ И МОЛНИВНИКОВ

NOTES ПРИМЕЧАНИЯ

- ALL CO-ORDINATES SHOWN RELATE TO THE WGS-84 DATUM FOR THE KTL-1. KTL-1 PLANT E 0.0 = E 685560023 KTL-1 PLANT N 0.0 = N 51515034074
ВСЕ КООРДИНАТЫ, УКАЗАННЫЕ В ДАННОМ ДОКУМЕНТЕ ОСНОВЫВАЮТСЯ НА ИСХОДНЫХ ДАННЫХ WGS-84 ДЛЯ КТЛ-1.
KTL-1 N 0.0 = N 51515034074 KTL-1 E 0.0 = E 685560023
- ALL DIMENSIONS, CO-ORDINATES & ELEVATION ARE IN MILLIMETERS.
ВСЕ РАЗМЕРЫ, КООРДИНАТЫ И ВЫСОТЫ ОТМЕТКИ УКАЗАНЫ В МИЛЛИМЕТРАХ.
- HIGH POINT OF PAVING (HPP) EL. 0000 IS EQUIVALENT TO BALTIC DATUM EL. -23050.
ВЫСШАЯ ОТМЕТКА ОТМОСТИ 0000 ЭКВИВАЛЕНТНА ОТМЕТКЕ -23050 ПО СИСТЕМЕ БАЛТИЙСКОГО МОРЯ.

LEGEND УСЛОВНЫЕ ОБОЗНАЧЕНИЯ


- FIRE HYDRANT
ПОЖАРНЫЙ ГИДРАНТ
- FIRE MONITOR
ЛАФЕТНЫЙ СТОЛ
- MANUAL ALARMCALL POINT
РУЧНОЙ ПОЖАРНЫЙ ИЗВЕЩАТЕЛЬ
- SELF-CONTAINED BREATHING APPARATUS
ВОЗДУШНО-ДЫХАТЕЛЬНЫЙ АППАРАТ
- EQUIPMENT OUT OF SERVICE
ОБОРУДОВАНИЕ НЕ В РАБОТЕ

REFERENCE DRAWINGS СЫЛЛОВЫЕ ЧЕРТЕЖИ

- 1-200_1-A-5002 PLOT PLAN KTL-1 UNIT 2001 1300.1
ПЛАН ПЛОЩАДКИ КТЛ-1 УСТАНОВКА 800.1 1300.1
- 1-200_2-A-5001 PLOT PLAN KTL-1 UNIT 2002 1300.2
ПЛАН ПЛОЩАДКИ КТЛ-1 УСТАНОВКА 800.2 1300.2
- 1-300_1-A-01 PLOT PLAN KTL-1 UNIT 300.1 800.1 1000.1
ПЛАН ПЛОЩАДКИ КТЛ-1 УСТАНОВКА 300.1 800.1 1000.1
- 1-300_2-A-01 PLOT PLAN KTL-1 UNIT 300.2 800.2 1000.2
ПЛАН ПЛОЩАДКИ КТЛ-1 УСТАНОВКА 300.2 800.2 1000.2
- 1-700-A-6106 PLOT PLAN GAS PLANT UNIT 700
ПЛАН ПЛОЩАДКИ УСТАНОВКА РАЗДЕЛЕНИЯ ГАЗА УСТАНОВКА 700
- 1-700-A-01 PLOT PLAN GAS PLANT UNIT 700
ПЛАН ПЛОЩАДКИ УСТАНОВКА РАЗДЕЛЕНИЯ ГАЗА УСТАНОВКА 700

- 011-0200-SSS-SPL- SITE PLAN, BUILDING LOT- KTL1 AREA
020001-01 ПЛАН РАБОЧЕЙ ПЛОЩАДКИ. УЧАСТОК ЗДАНИЯ МО1-КТЛ1

KEY PLAN СИТУАЦИОННЫЙ ПЛАН

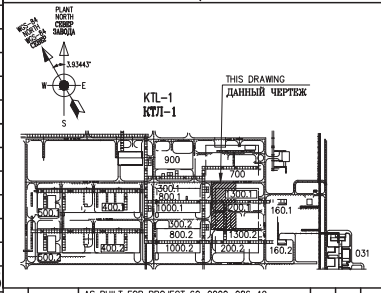


REV	DATE	REVISION	BY	CHK	ENG	SUPV	OPER
207	06/06/23	AS BUILT FOR PROJECT 60-0000-086-19 (MOC 860468)	FFYS	NGRK	THZA		
206	27/02/20	AS BUILT REVISED AS SHOWN (PER CIVIL WALKDOWN)	ISOP	ZISN	KUMU		
5	07/06/18	RE-AS BUILT FOR PROJECT X-000-075-10	GMEX	ARDO	KUMU		
4	19/09/17	AS BUILT FOR PROJECT X-000-075-10	KOIG	ARDO	KUMU		
3	03/06/16	AS BUILT FOR MOC 163970	FFYS	ARDO	GOVL		



ТЕНІЗШЕВРОІЛ
TENGIZCHEVROIL

TITLE
TCO MASTER
PLOT PLAN
KTL-1 UNIT 200.1
ТШО КОНТРОЛЬНИЙ ДОКУМЕНТ
ПЛАН ПЛОЩАДКИ
КТЛ-1 УСТАНОВКА 200.1

DRAWN BY L.ISSITSKYA	CHECKED BY L.YELGAYEVA	PROJ NO X-000-749-99	REV 1-200_1-A-5001
ENGINEER L.ISSITSKYA	SUPERVISOR L.KALININA	DRAWING NO 1-200_1-A-5001	REV 05/03/15
OPERATIONS	PROJ MGR	SCALE 1:200	DATE 05/03/15

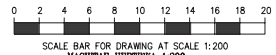



17. AS BUILT CORRECTION.
КОРРЕКТИРОВКА СОГЛАСНО СИТУАЦИИ НА ПЛОЩАДКЕ.

1. INSULATION/TRACING ONLY OUTSIDE OF BUILDING.
ИЗОЛЯЦИЯ/ОВОЕРВ ТЕПЛОСПУТНИКАМИ – ТОЛЬКО СНАРУЖИ ЗДАНИЙ.
2. PIPING FROM D-202.1/1 TO E-211.1/1 AND E-211.1/2 IS
SYMMETRICAL AND MINIMUM LENGTH., ALSO THE RETURN LINES
FROM E-211.1/1 AND E-211.1/2 TO D-202.1 ARE SYMMETRICAL.
ТРУБОВОДНАЯ ОБВЯЗКА ОТ D-202.1 К E-211.1/1 И E-211.1/2
СИММЕТРИЧНА И МИНИМАЛЬНОЙ ДЛИНЫ, КРОМЕ ЭТОГО ЛИНИИ
ВОЗВРАТА ОТ E-211.1/1 И E-211.1/2 К D-202.1 ТОЖЕ СИММЕТРИЧНЫ.
3. 100mm ORIFICES IN INTERNAL BAFFLES TO BE BLANKED OFF.
ЗАГЛУШИТЬ 100мм ДИАФРАГМЫ ВО ВНУТРЕННИХ ОГОВЕННЫХ ПЕРЕГОРОДКАХ.
- 4-5. DELETED.
УДАЛЕНО.
- 6-7. DELETED.
УДАЛЕНО.
8. STEAM PURGE POINT.
ТОЧКА ПОДКЛЮЧЕНИЯ ЛИНИИ ПРОДУВКИ.
9. BLIND 2" VALVE AFTER USE
ПОСЛЕ ИСПОЛЬЗОВАНИЯ ЗАГЛУШИТЬ 2" КЛАПАН.
10. REMOVE THE 150# CLASS VALVE BEFORE STEAM OUT.
REINSTALL IT AFTER STEAM OUT.
СНЯТЬ КЛАПАН 150 КЛ. ПЕРЕД ПРОПАРОЙКА.
СНОВА УСТАНОВИТЬ КЛАПАН ПОСЛЕ ПРОПАРОЙКИ.
11. LINES # 021-GS06-8"-150K02 AND # 021-GS05-8"-150K02 NOT TO BE
BLINDED FROM D-202.1 AND RELIEF VALVE 11-PSV-201004A/B SHOWN ON
P&ID 1-200-1-002.
НЕ ОТГЛУШАТЬ ЛИНИИ 021-GS06-8"-150K02 И 021-GS05-8"-150K02
МЕЖДУ D-202.1 И ППК 11-PSV-201004A/B КАК ПОКАЗАНО НА СХЕМЕ
1-200-1-002.
12. UNLESS STATED OTHERWISE, ALL INSTRUMENT TAG NUMBERS SHOWN ON THIS
DRAWING ARE PREFIXED BY "11".
ВСЕ (ИДЕНТИФИКАЦИОННЫЕ) НОМЕРА СРЕДСТВ КИП, ПОКАЗАНИЕ НА
ДАННОМ ЧЕРТЕЖЕ, ИМЕЮТ ПРИСТАВКУ "11", ЕСЛИ НЕ УКАЗАНО ИНАЧЕ.
- 13-15. DELETED.
УДАЛЕНО.
16. VALVES ARE REQUIRED FOR THE COMPRESSORS AT U-200.
ДАННАЯ АРМАТУРА ПРЕДНАЗНАЧЕНА ДЛЯ ПРОПАРОЙКИ КОМПРЕССОРОВ
НА УСТ. 200.

PROJECT DRAWING CREATED BASED ON REVISION Z32
OF THE MASTER DRAWING
ПРОЕКТНЫЙ ЧЕРТЕЖ СОЗДАН НА ОСНОВЕ РЕВИЗИИ Z32
КОНТРОЛЬНОГО ЧЕРТЕЖА
FOR PROJECT: FE-25-0380

U01	29/01/26	CONSTRUCTION OR USE	AI\N	YNYE	B\XE
REV	DATE	REVISION	BY SUPV	CH'K MGR	ENG OPER




ТЕҢІЗШЕВРОЙЛ
TENGINZCHEVROI

THE LOOP EXPANSION INSTALLATION
PIPING AND INSTRUMENTATION DIAGRAM
DETAIL STABILISATION CRUDE OIL
УСТАНОВКА ТРУБНОГО КОМПЕНСАТОРА
СХЕМА ТРУБОПРОВОДОВ И КИП
СТАБИЛИЗАЦИЯ СЫРОЙ НЕФТИ


DRAWN BY DYRA	CHECKED BY TCO	PROJ No FE-25-0380	
ENGINEER	SUPERVISOR	DRAWING No. 1-200_1-004-2503800	REV 00
OPERATIONS	PROJ MGR	SCALE: NTS	DATE: 06/01/25

E-211.1.1	
STABILIZER REBOILER	
РЕВОИЛЕР СТАБИЛИЗАТОРА	
A	794 m ²
SS	9.6 barg
TS	200/-40 °C
TS	23 barg
TS	240/-40 °C


F-211.1.1	
CONDENSATE DRUM	
ЕМКОСТЬ КОНДЕНСАТА	
Ø ID	1270 mm
T-T	1500 mm
PD	23 barg
TD	240 °C

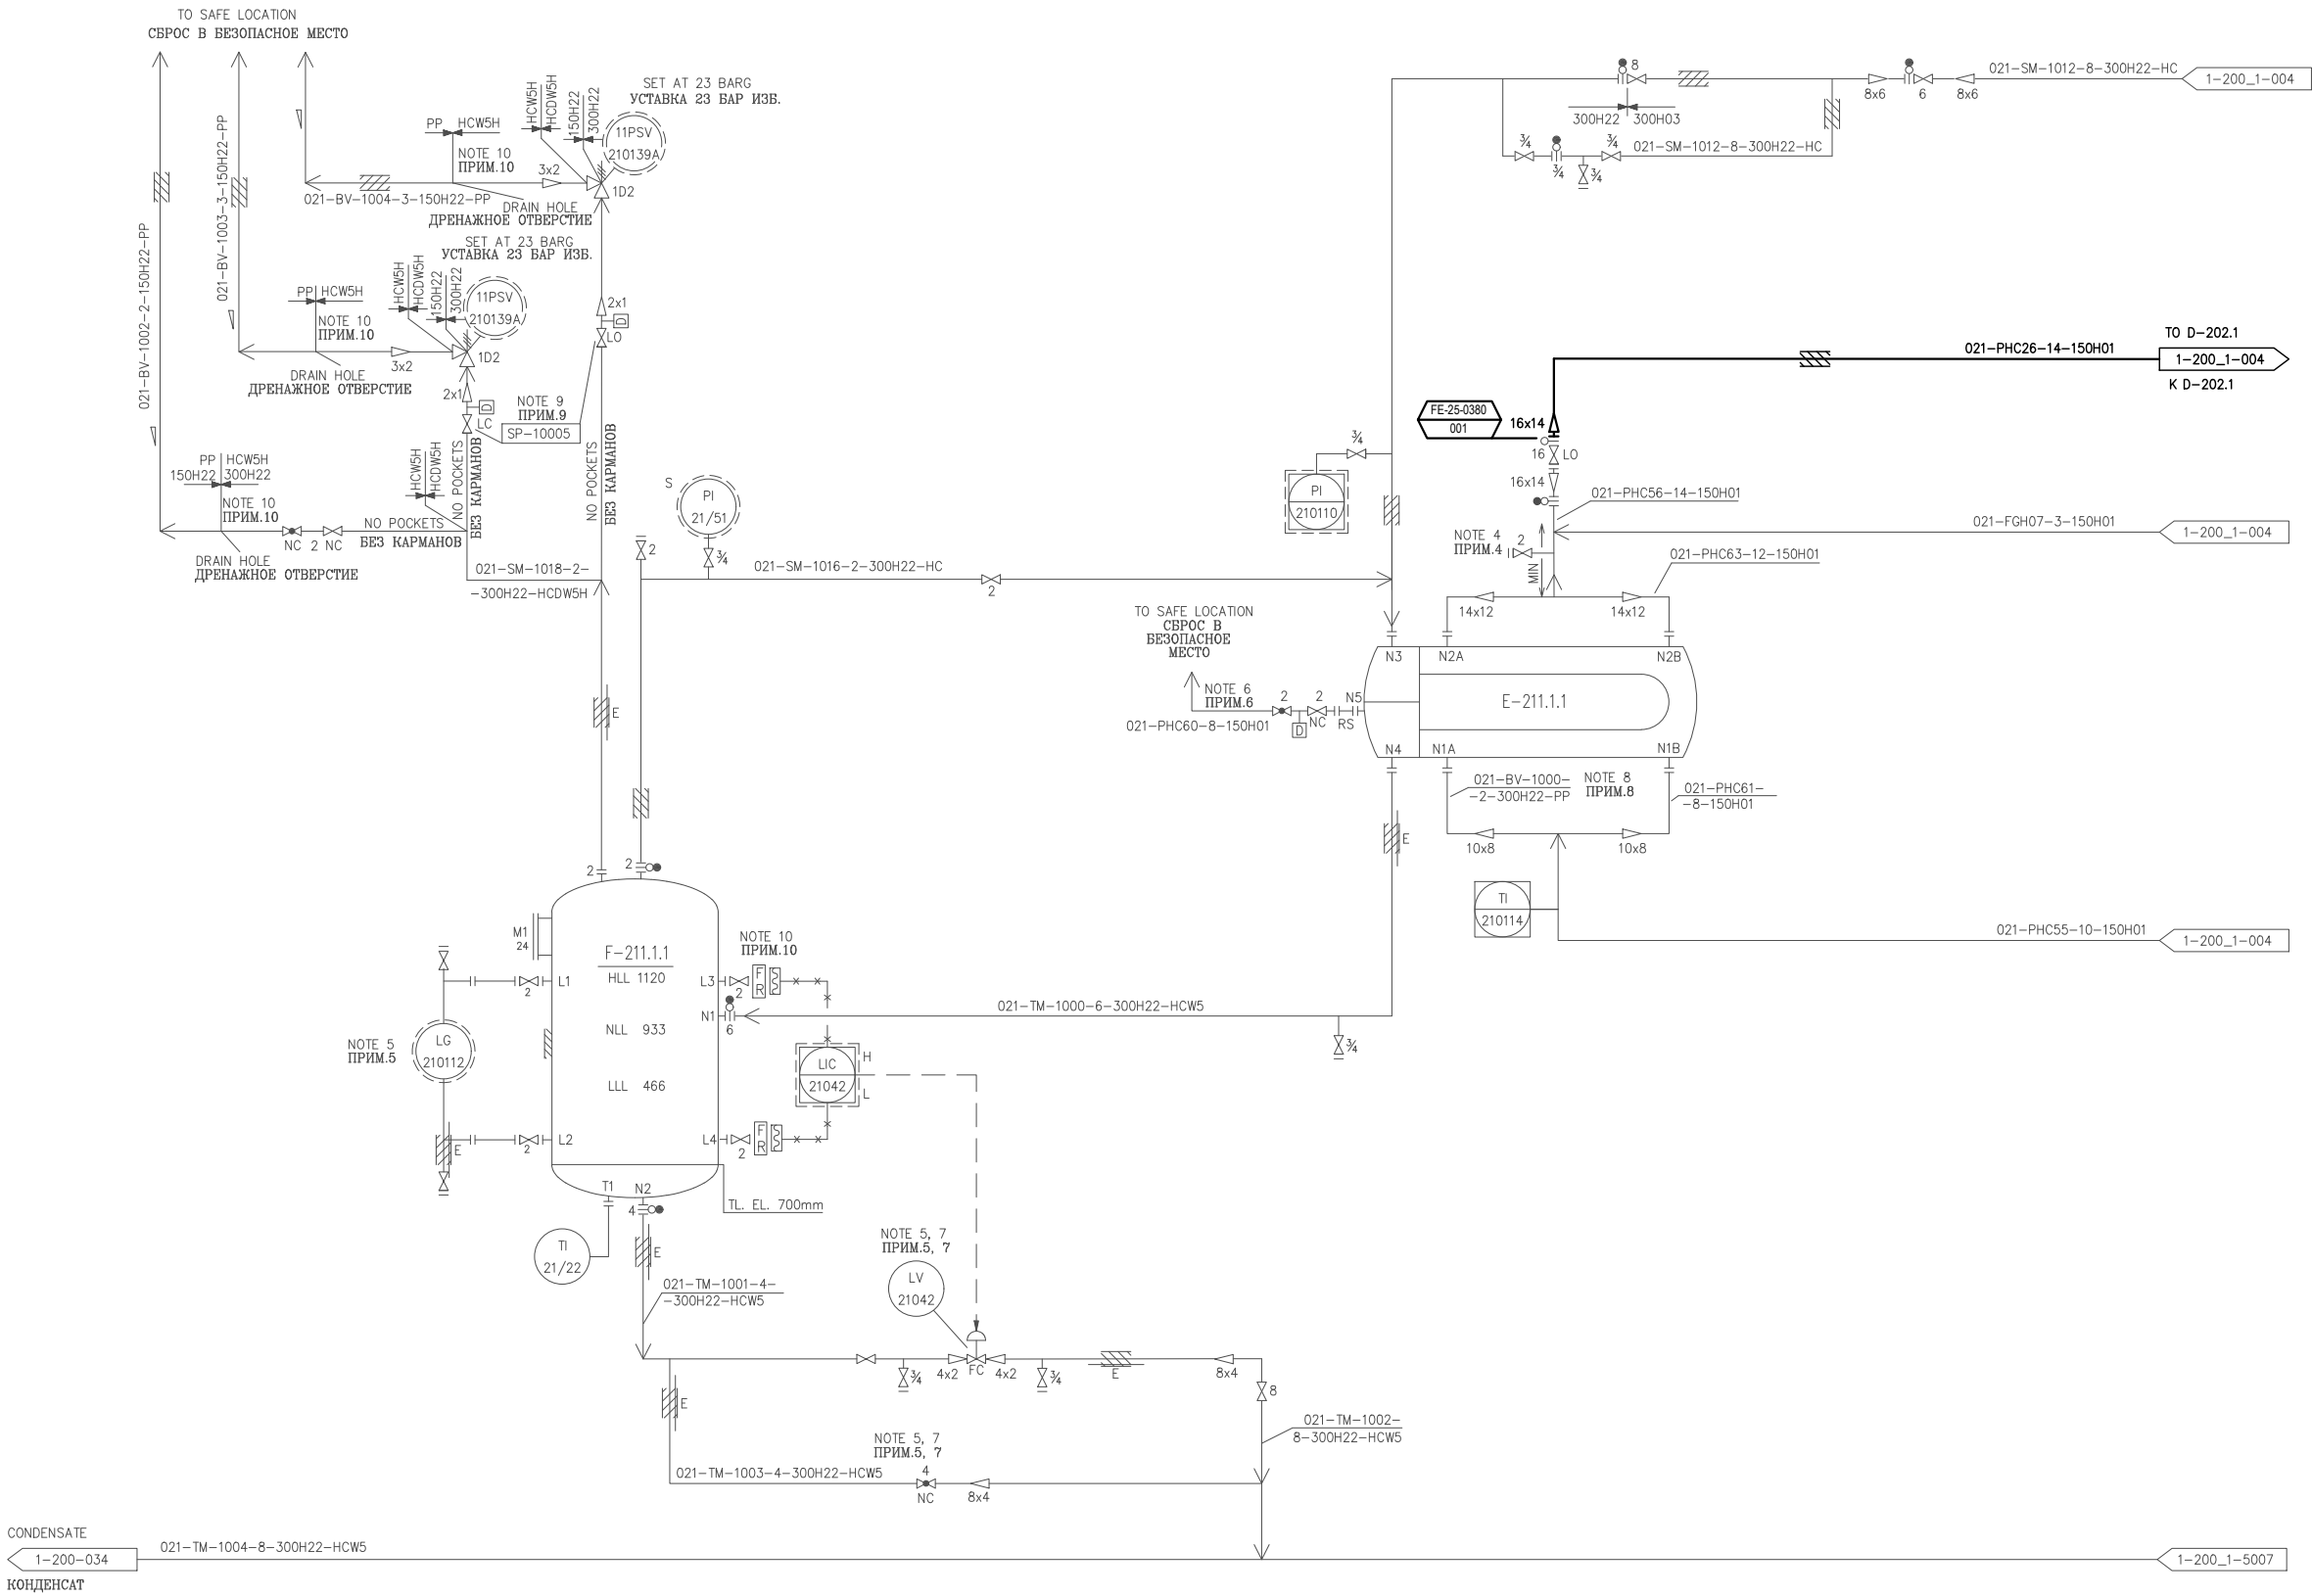

Ø ID	1270 mm
T-T	1500 mm
PD	23 barg
TD	240 °C

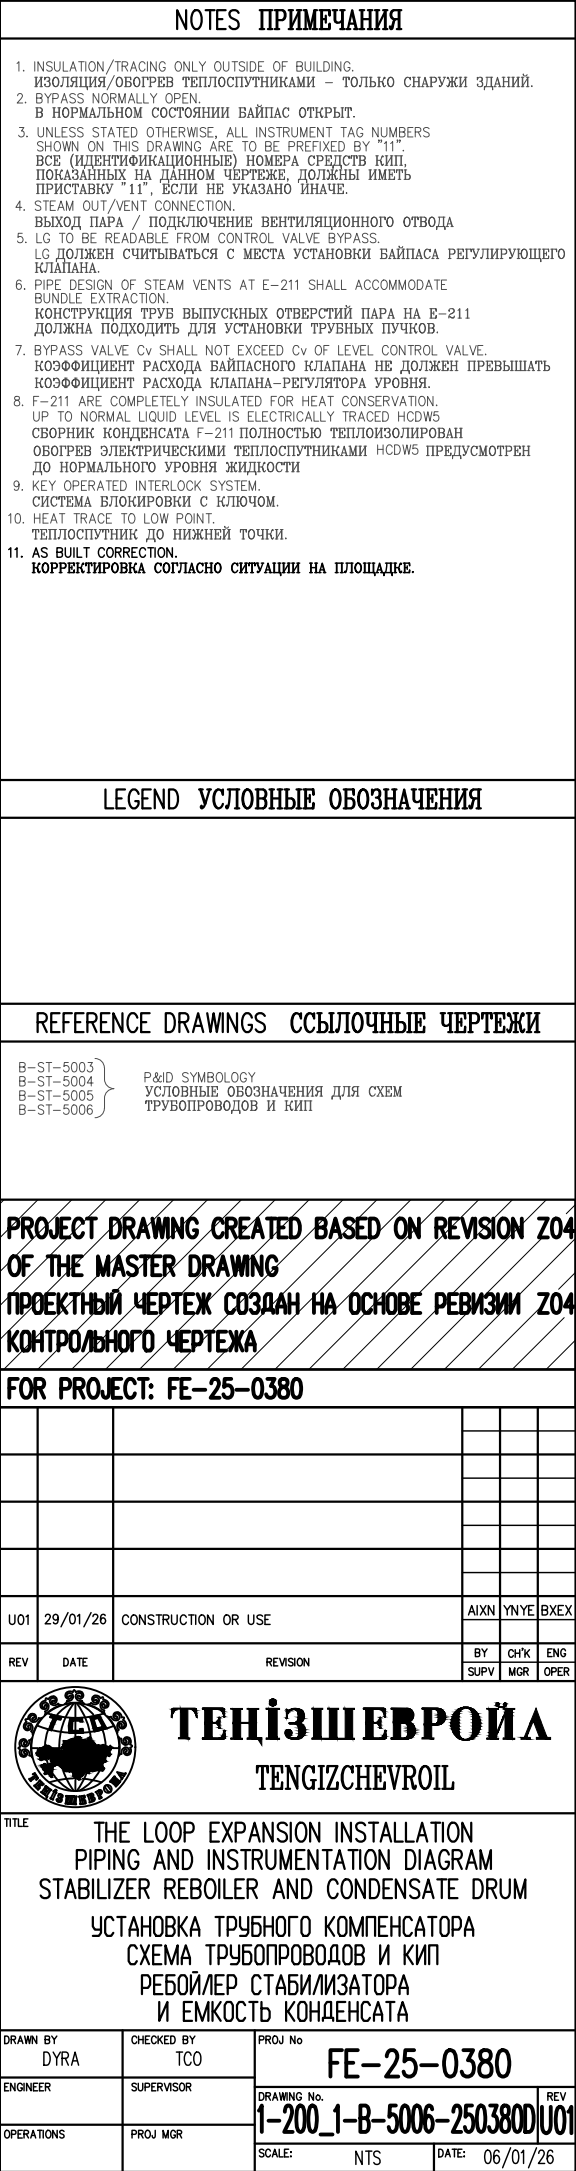

THIS DRAWING AND THE DESIGN IT COVERS ARE THE PROPERTY OF TENGIZCHEVROIL. THEY ARE MERELY LOANED AND ON THE BORROWERS EXPRESS AGREEMENT THAT THEY WILL NOT BE REPRODUCED COPIED LOANED EXHIBITED NOR USED EXCEPT IN THE LIMITED WAY AND PRIVATE USE PERMITTED AND WRITTEN CONSENT GIVEN BY TENGIZCHEVROIL TO THE BORROWER.

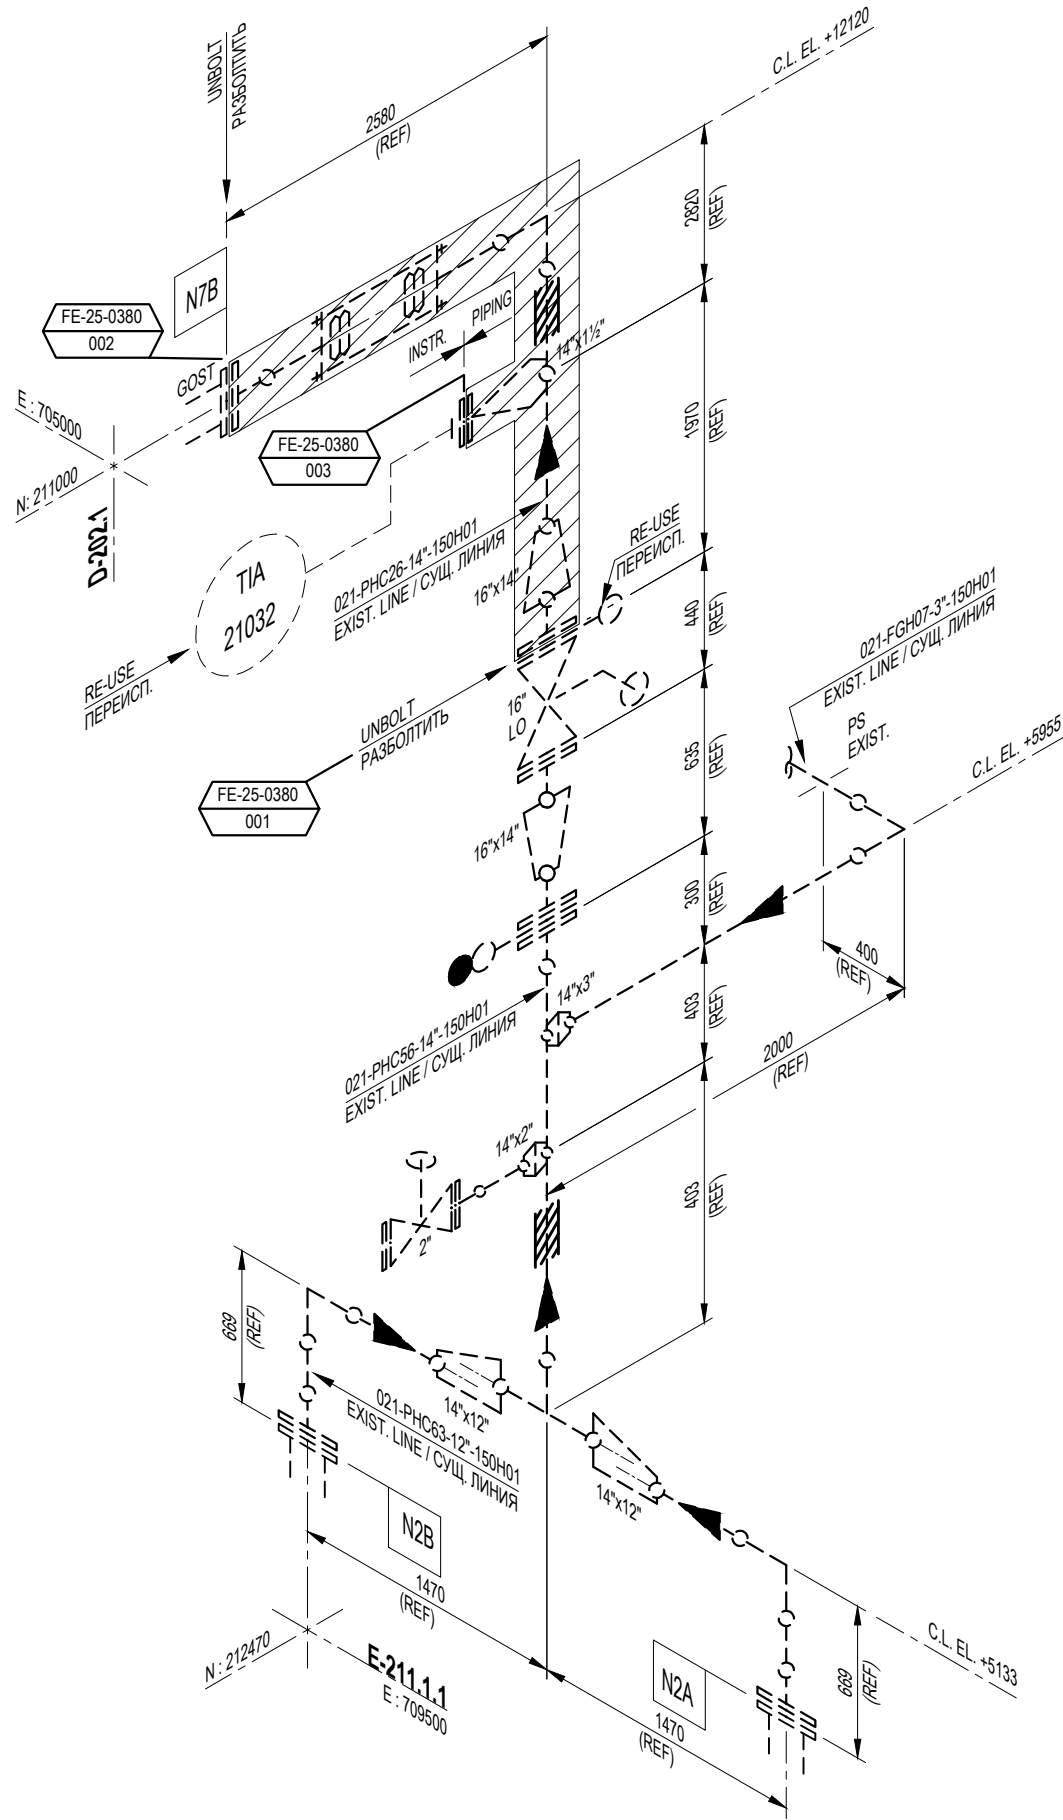


DESTRUCT DETAIL
ДЕТАЛЬ ДЕМОНТАЖА

CONSTRUCT DETAILS # 011-0200-LLL-ISO-20262-01
ДЕТАЛИ МОНТАЖА # 011-0200-LLL-ISO-20262-01

WO # 2200623

МОС # 1033298

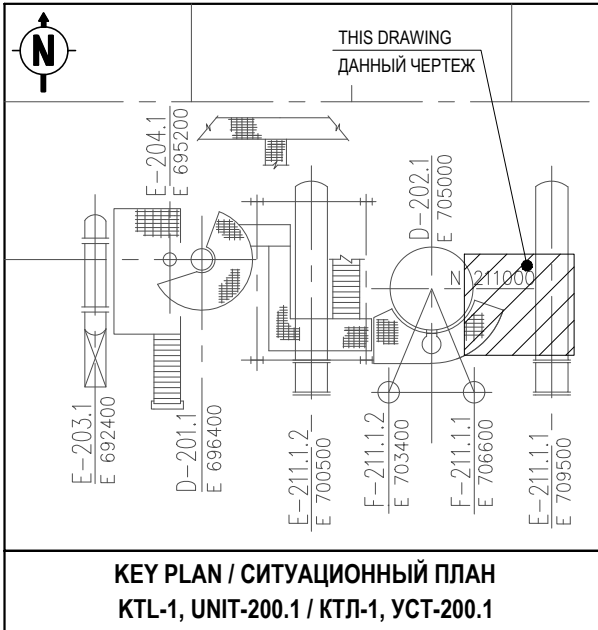

NOTES / ПРИМЕЧАНИЯ

- PID DRG No 1-200_1-B-5006-250380D, 1-200_1-004-250380D
СХЕМА ТРУБОПРОВОДОВ И КИП
- ALL DIMENSIONS SHALL BE FIELD VERIFIED BY CONTRACTOR PRIOR TO DESTRUCT ACTIVITIES.
ВСЕ РАЗМЕРЫ ДОЛЖНЫ БЫТЬ ПРОВЕРЕНЫ ПОДРЯДЧИКОМ НА МЕСТЕ ДО ДЕМОНТАЖА.

LINE SPEC.
СПЕЦИФИКАЦИЯ
ЛИНИИ
150H01

DESIGN PRESSURE
РАСЧЕТНОЕ ДАВЛЕНИЕ
N/A

DESIGN TEMPERATURE
РАСЧЕТНАЯ ТЕМПЕРАТУРА
N/A

INSULATION / ИЗОЛЯЦИЯ
N/A

OPERATING PRESSURE
РАБОЧЕЕ ДАВЛЕНИЕ
N/A

OPERATING TEMPERATURE
РАБОЧЕЕ ТЕМПЕРАТУРА
N/A

HYDROTEST
ГИДРОИСПЫТАНИЕ
N/A

NDT/ НЕРАЗРУШ. ИСП.
N/A

STRESS RELIEF
СНЯТИЕ НАПРЯЖЕНИЙ
N/A

PAINTING / COATING
ПОКРАСКА / ПОКРЫТИЕ
N/A

HARDNESS TEST
ИСПЫТАНИЕ НА
ТВЕРДОСТЬ
N/A

WPS# / СВАРОЧНАЯ ПРОЦЕДУРА
N/A

ITEM	QTY	NOM. DIA.	DESCRIPTION
SHOP MATERIAL			
1			
2			
FIELD MATERIAL			
26			
27			
PIPE SUPPORT			
40			
41			
42			
43			
44			

U01	29/01/26	CONSTRUCTION OR USE	AIXN	YNYE	BXEX
REV	DATE	REVISION	BY	CHK	ENG



ТЕНІЗШЕВРОЙЛ

TENGIZCHEVROIL


TITLE

THE LOOP EXPANSION INSTALLATION PIPING ISOMETRIC 021-PHC26-14"-150H01

УСТАНОВКА ТРУБНОГО КОМПЕНСАТОРА ИЗОМЕТРИЯ ТРУБОПРОВОДА 021-PHC26-14"-150H01

PROJ No.	FE-25-0380				
DRAWING No.	011-0200-LLL-ISO-20261-01				REV U01
SCALE:	NTS		DATE:	12/01/26	

THIS DRAWING AND THE DESIGN IT COVERS ARE THE PROPERTY OF TENGIZCHEVROIL. THEY ARE MERELY LOANED AND ON THE BORROWERS EXPRESS AGREEMENT THAT THEY WILL NOT BE REPRODUCED COPIED LOANED EXHIBITED NOR USED EXCEPT IN THE LIMITED WAY AND PRIVATE USE PERMITTED AND WRITTEN CONSENT GIVEN BY TENGIZCHEVROIL TO THE BORROWER.

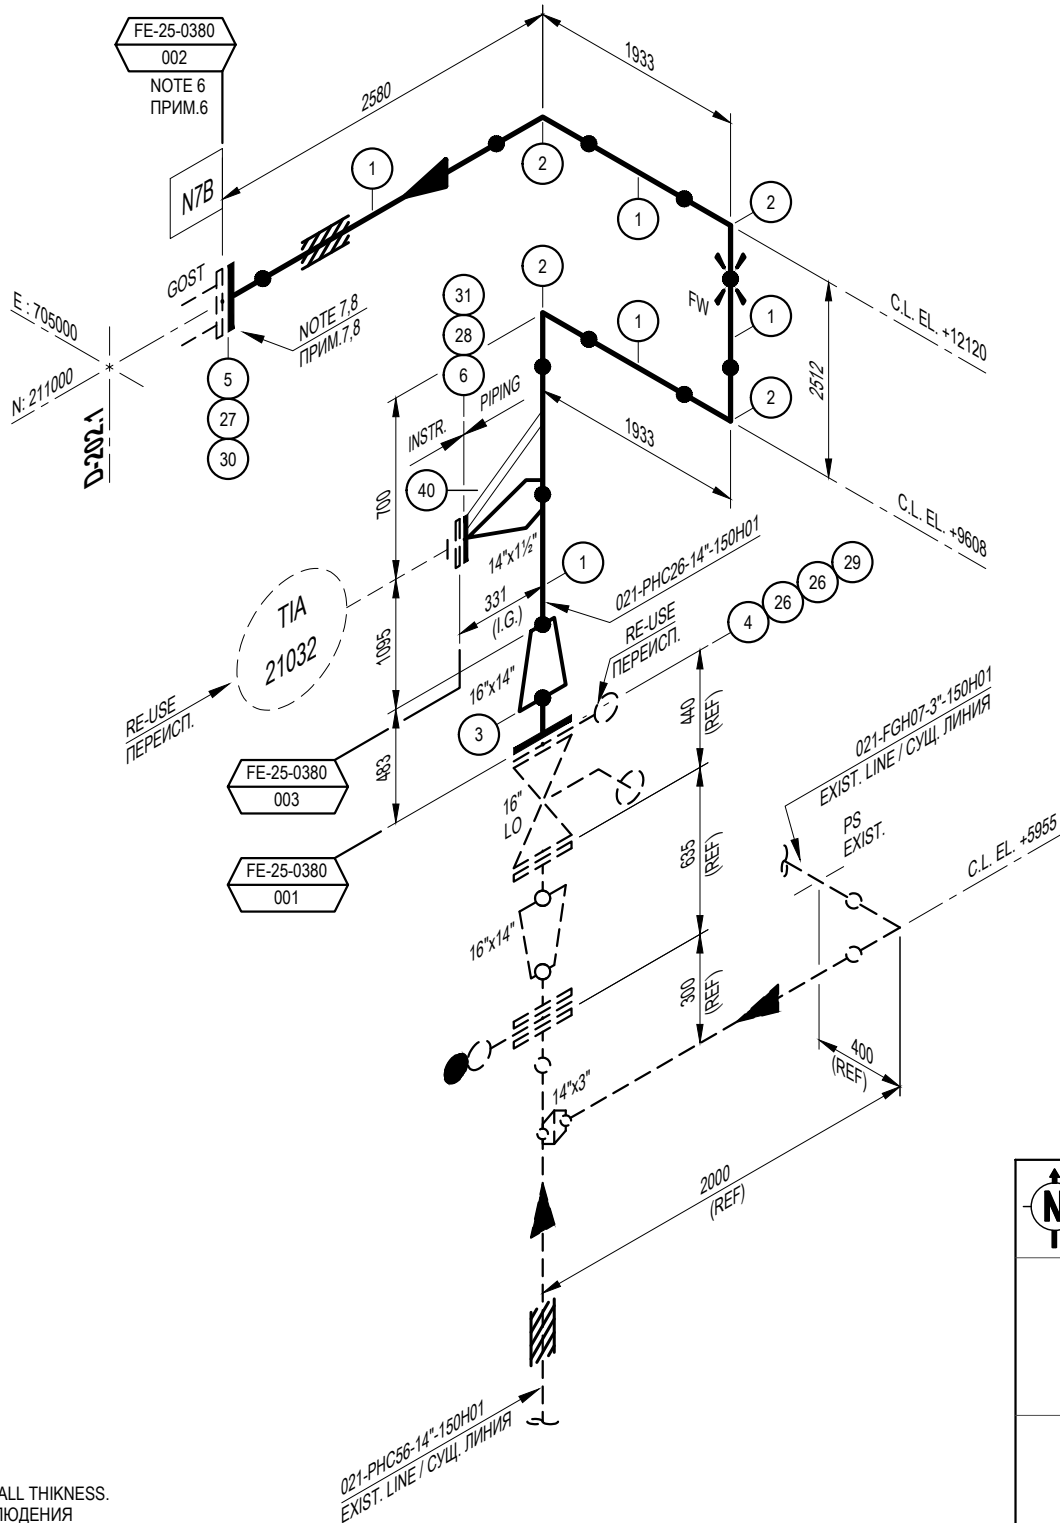

8. TAPER THE PIPE END INTERNALLY WITH A SLOPE 1:4 TO MEET FLANGE WALL THICKNESS. ВЫПОЛНИТЬ ФАСКУ ВНУТРИ ТРУБОПРОВОДА С УКЛОНОМ 1:4, ДЛЯ СОБЛЮДЕНИЯ ТОЛЩИНЕ СТЕНКИ ФЛАНЦА.
7. ENSURE FLANGE PROPERLY ORIENTED AND ALLIGNED WITH N7B NOZLE PRIOR FINAL WELDING PIPE WITH FLANGE. ПЕРЕД ПРИВАРКОЙ ТРУБЫ УБЕДИТЬСЯ, ЧТО ФЛАНЕЦ ОТЦЕНТРОВАН ПОЛОЖЕНИЮ НОЗЛА N7B.
6. CONTRACTOR TO DEMONSTRATE STRESS-FREE CONNECTION PRIOR TO HYDROTEST. ДО НАЧАЛА ГИДРОИСПЫТАНИЯ ПОДРЯДЧИКУ СЛЕДУЕТ ПРОДЕМОНСТРИРОВАТЬ, ЧТО СОЕДИНЕНИЕ НЕ ПОДВЕРГАЕТСЯ НАГРУЗКАМ.
5. CONTRACTOR TO DETERMINATE AND ALLOCATE FIELD WELDS AS REQUIRED. ПОДРЯДЧИК ОПРЕДЕЛЯЕТ И РАСПРЕДЕЛЯЕТ МОНТАЖНЫЕ ШВЫ ПО МЕРЕ НЕОБХОДИМОСТИ.
4. TCO WPS INDICATED FOR REFERENCE ONLY. CONTRACTOR SHOULD USE OWN TCO APPROVED WPS. СВАРОЧНАЯ ПРОЦЕДУРА ТШО УКАЗАНА ТОЛЬКО ДЛЯ ССЫЛКИ. ПОДРЯДЧИК ДОЛЖЕН ИСПОЛЬЗОВАТЬ СВОЮ СВАРОЧНУЮ ПРОЦЕДУРУ, УТВЕРЖДЕННУЮ ТШО.

- NOTES / ПРИМЕЧАНИЯ
1. PID DRG No 1-200_1-B-5006-250380, 1-200_1-004-250380
СХЕМА ТРУБОПРОВОДОВ И КИП
2. ALL DIMENSIONS SHALL BE FIELD VERIFIED BY CONTRACTOR PRIOR TO FABRICATION. ВСЕ РАЗМЕРЫ ДОЛЖНЫ БЫТЬ ПРОВЕРЕНЫ ПОДРЯДЧИКОМ НА МЕСТЕ ДО ИЗГОТОВЛЕНИЯ.
3. TES L-ST-2056 LINE CLASS 150H21 MATERIAL USED LIEU TO LEGACY LINE CLASS 150H01 MATERIAL. МАТЕРИАЛ TES L-ST-2056 КЛАСС ЛИНИИ 150H21 ИСПОЛЬЗОВАН ВМЕСТО МАТЕРИАЛА КЛАССА ЛИНИИ 150H01.


LINE SPEC. СПЕЦИФИКАЦИЯ ЛИНИИ	NOTE 3 150H01	INSULATION / ИЗОЛЯЦИЯ HC 80mm	HYDROTEST ГИДРОИСПЫТАНИЕ 14.5 barg	PAINTING / COATING ПОКРАСКА / ПОКРЫТИЕ 12.1
DESIGN PRESSURE РАСЧЕТНОЕ ДАВЛЕНИЕ 9.6 barg	OPERATING PRESSURE РАБОЧЕЕ ДАВЛЕНИЕ 8 barg	NDT/ НЕРАЗРУШ. ИСП. VT-100% MT/PT-100%, RT-5%	HARDNESS TEST ИСПЫТАНИЕ НА ТВЕРДОСТЬ N/A	
DESIGN TEMPERATURE РАСЧЕТНАЯ ТЕМПЕРАТУРА 200°C	OPERATING TEMPERATURE РАБОЧЕЕ ТЕМПЕРАТУРА 172°C	STRESS RELIEF СНЯТИЕ НАПРЯЖЕНИЙ N/A	WPS# / СВАРОЧНАЯ ПРОЦЕДУРА ≤3"-20AW, >3"-21AW NOTE 4	

CONSTRUCT DETAIL
ДЕТАЛЬ МОНТАЖА

DESTRUCT DETAILS # 011-0200-LLL-ISO-20261-01
ДЕТАЛИ ДЕМОНТАЖА # 011-0200-LLL-ISO-20261-01

WO # 2200623

MOC # 1033298

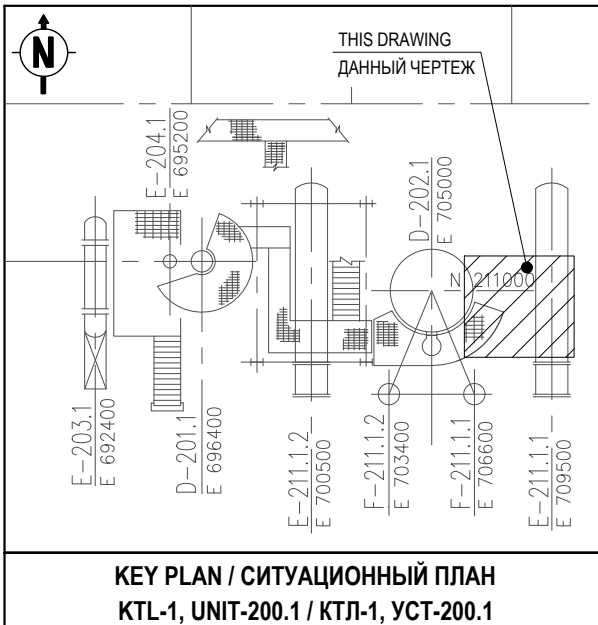

ITEM	QTY	NOM. DIA.	DESCRIPTION
SHOP MATERIAL			
1	11M	14"	PIPE SCH STD SMLS LTCS A333 GR.6 BE
2	4	14"	ELL BW 90 DEG LR SCH STD LTCS A420 WPL6
3	1	16"	x 14" REDUCER CONC SCH 20/STD LTCS A420 WPL6
4	1	16"	FLG WN 150# RF LTCS A350 LF2 CL.1 SCH 20
5	1	14"	FLG CS DN 350 PN1.6 RF GOST 12821-80 (OUT OF SPEC.)
6	1	14"	x 1 1/2" NIPOFLANGE 300# RF SCH STD/160 LTCS A350 LF2 CL.1
7			
8			
FIELD MATERIAL			
26	2	16"	GASKET 150# 316SS SPIRAL WOUND GRAPHITE IR
27	1	14"	GASKET DN 350 PN1.6 RF GOST (OUT OF SPEC.)
28	1	1 1/2"	GASKET 300# 316SS SPIRAL WOUND GRAPHITE IR
29	16	M27	x 170 STUD-BOLT A320 GR L7M/A194 GR 7M (S3) WITH 2 NUTS
30	16	M24	x 130 STUD-BOLT A320 GR L7M/A194 GR 7M (S3) WITH 2 NUTS
31	4	M20	x 100 STUD-BOLT A320 GR L7M/A194 GR 7M (S3) WITH 2 NUTS
32			
33			
34			
35			
36			
37			
38			
39			
PIPE SUPPORT			
40	1	-	PIPE SUPPORT BY TCO STANDARD : GSW1
41			
42			
43			
44			

U01	29/01/26	CONSTRUCTION OR USE	AIXN	YNYE	BXEX
REV	DATE	REVISION	BY	CHK	ENG

ТЕНІЗШЕВРОЙЛ

TENGIZCHEVROIL

TITLE

THE LOOP EXPANSION INSTALLATION
PIPING ISOMETRIC
021-PHC26-14"-150H01

УСТАНОВКА ТРУБНОГО КОМПЕНСАТОРА
ИЗОМЕТРИЯ ТРУБОПРОВОДА
021-PHC26-14"-150H01

PROJ No.	FE-25-0380	REV	U01
DRAWING No.	011-0200-LLL-ISO-20262-01		
SCALE:	NTS	DATE:	12/01/26

From: [TCO Process Engineering KTL U200/1000/DMC ** Shared **](#)
To: [DTEC MM Mech Engineer 9 **Shared**](#)
Subject: RE: 25-0380 WO 2200623 KTL-1.1 D-201.1 to E-211-1 The loop expansion installation || Process parameters
Date: Friday, January 16, 2026 2:57:13 PM

Good afternoon, Adilzhan,

Confirmed.

Raqmet / Kind regards,

Nurdaulet Altynbekov || KTL U-200/DMC Process Engineer

B2B: **Bauyrzhan Sainov**

Phone: 7265

From: DTEC MM Mech Engineer 9 **Shared** <dtecmech9@tengizchevroil.com>
Sent: Friday, January 16, 2026 2:32 PM
To: TCO Process Engineering KTL U200/1000/DMC ** Shared ** <process1b@tengizchevroil.com>
Subject: 25-0380 WO 2200623 KTL-1.1 D-201.1 to E-211-1 The loop expansion installation ||
Process parameters

Good morning, Nurdaulet,

Could you please confirm or provide process parameters for the line 021-PHC26-14"-150H01

DP – 9.6 barg

DT – 200°C

OP – 8 barg

OT – 172°C

Құрметпен/Regards

Adilzhan Aksholakov

DTEC MM, Mechanical & Piping Engineer

KTL Plant Coordinator

dtecmech9; ext.2745

Coatings under Insulation

Thin Film Epoxy Coatings for Continuous or Cyclic Carbon Steel Temperatures
-46°C (-50°F) to 204°C (400°F)

12.1

Surface Prep: SSPC-SP1/SP10(NACENo.2)(SA2.5) Near-white blast cleanliness.

Touch Up: Use material from same manufacturer.

Anchor Pattern: Per manufacturer's product data sheet

Total DFT: Per manufacturer's product data sheet

Coat, Generic Classification, DFT	Manufacturer	Product Designation	VOC (G/L)	By Max Svc Temp
PRIMER	Carboline	Phenoline 187VOC	119	204°C (400°F)
Epoxy	Carboline	Thermaline 400-450 Series	250-312	218°C (425°F)
Thin Film	Dampney Company, Inc.	Thurmalox 218*	263	232°C (450°F)
		Protexior 795**	125	232°C (450°F)
DFT as per Manufacturer's Product Sheet	Hempel Coatings (USA), Inc.	Hempadur 85671	316	260°C (500°F)
	International	Intertherm 228HS	326	230°C (446°F)
	International	Interbond 2340UPC***	390	204°C (400°F)
	Jotun	EpoxyHR	310	210°C (410°F)
	PPG	Amerlock 2GF	172	218°C (425°F)
	PPG	SigmaTherm 230	329	230°C (446°F)
	Sherwin Williams	Epo-Phen FF	< 250	232°C (450°F)
	<i>These coatings contain epoxy and epoxy phenolic resins.</i>			
TOPCOAT	Carboline	Phenoline 187VOC	119	204°C (400°F)
Epoxy	Carboline	Thermaline 400-450 Series	250-312	218°C (425°F)
Thin Film	Dampney Company, Inc.	Thurmalox 219	263	232°C (450°F)
		Protexior 794	90	232°C (450°F)
DFT as per Manufacturer's Product Sheet	Hempel Coatings (USA), Inc.	Hempadur 85671	312	260°C (500°F)
	International	Intertherm 228HS	390	230°C (446°F)
	International	Interbond 2340UPC	217	204°C (400°F)
	Jotun	EpoxyHR	310	210°C (410°F)
	PPG	Amerlock 2GF	172	218°C (425°F)
	PPG	SigmaTherm 230	329	230°C (446°F)
	Sherwin Williams	Epo-Phen FF	250	232°C (450°F)
	<i>These coatings contain epoxy and epoxy phenolic resins.</i>			

Last Update: February 2017

*Thurmalox 218 should only be topcoated with Thurmalox 219.

**Protexior 795 should only be topcoated with Protexior 794.

***Devoe HT-403 can be used.

Note: Materials that have >10% aluminum additives cannot be holiday tested because of the conductivity of the aluminum.

Тонкопленочные эпоксидные покрытия для постоянных или циклических температур углеродистой стали -46°C (-50°F) до 204°C (400°F)

12.1

Подготовка поверхности:	SSPC-SP1/SP10 (NACE No. 2)(SA 2.5) Струйно-абразивная очистка до почти белого металла.	Ремонт: Используется материал изготовителя
Профиль:	См. листы технических данных изготовителя	
Общая ТСП:	См. листы технических данных изготовителя	

Покрытие, Видовая классификация, ТСП	Изготовитель	Наименование материала	ЛОС (г/л)	По макс. эксп. темп.
ГРУНТ	Carboline	Phenoline 187VOC	119	204°C (400°F)
Эпоксидное	Carboline	Thermaline 400–450 Series	250–312	218°C (425°F)
Тонкопленочное	Dampney Company, Inc.	Thurmalox 218*	263	232°C (450°F)
		Protexior 795**	125	232°C (450°F)
ТСП в соответствии с листом продукции производителя	Hempel Coatings (USA), Inc.	Hempadur 85671	316	260°C (500°F)
	International	Intertherm 228HS	326	230°C (446°F)
	International	Interbond 2340UPC***	390	204°C (400°F)
	Jotun	EpoxyHR	310	210°C (410°F)
	PPG	Amerlock 2GF	172	218°C (425°F)
	PPG	SigmaTherm 230	329	230°C (446°F)
	Sherwin Williams	Epo-Phen FF	< 250	232°C (450°F)

Данные покрытия содержат эпоксидные и эпоксиднофенольные смолистые вещества.

ПОВЕРХНОСТНЫЙ СЛОЙ	Carboline	Phenoline 187VOC	119	204°C (400°F)
Эпоксидное	Carboline	Thermaline 400–450 Series	250–312	218°C (425°F)
Тонкопленочное	Dampney Company, Inc.	Thurmalox 219	263	232°C (450°F)
		Protexior 794	90	232°C (450°F)
ТСП в соответствии с листом продукции производителя	Hempel Coatings (USA), Inc.	Hempadur 85671	316	260°C (500°F)
	International	Intertherm 228HS	326	230°C (446°F)
	International	Interbond 2340UPC	217	204°C (400°F)
	Jotun	EpoxyHR	310	210°C (410°F)
	PPG	Amerlock 2GF	172	218°C (425°F)
	PPG	SigmaTherm 230	329	230°C (446°F)
	Sherwin Williams	Epo-Phen FF	250	232°C (450°F)

Данные покрытия содержат эпоксидные и эпоксиднофенольные смолистые вещества.

Последнее


обновление: Февраль 2017


*Поверх Thurmalox 218 должен наноситься только Thurmalox 219.

**Поверх Protexior 795 должен наноситься только Protexior 794.

***Devoe HT-403 может быть использован.

Примечание: Продукты, которые содержат >10% добавки алюминия не должны проверяться методом «holiday test», исходя из проводимости алюминия.

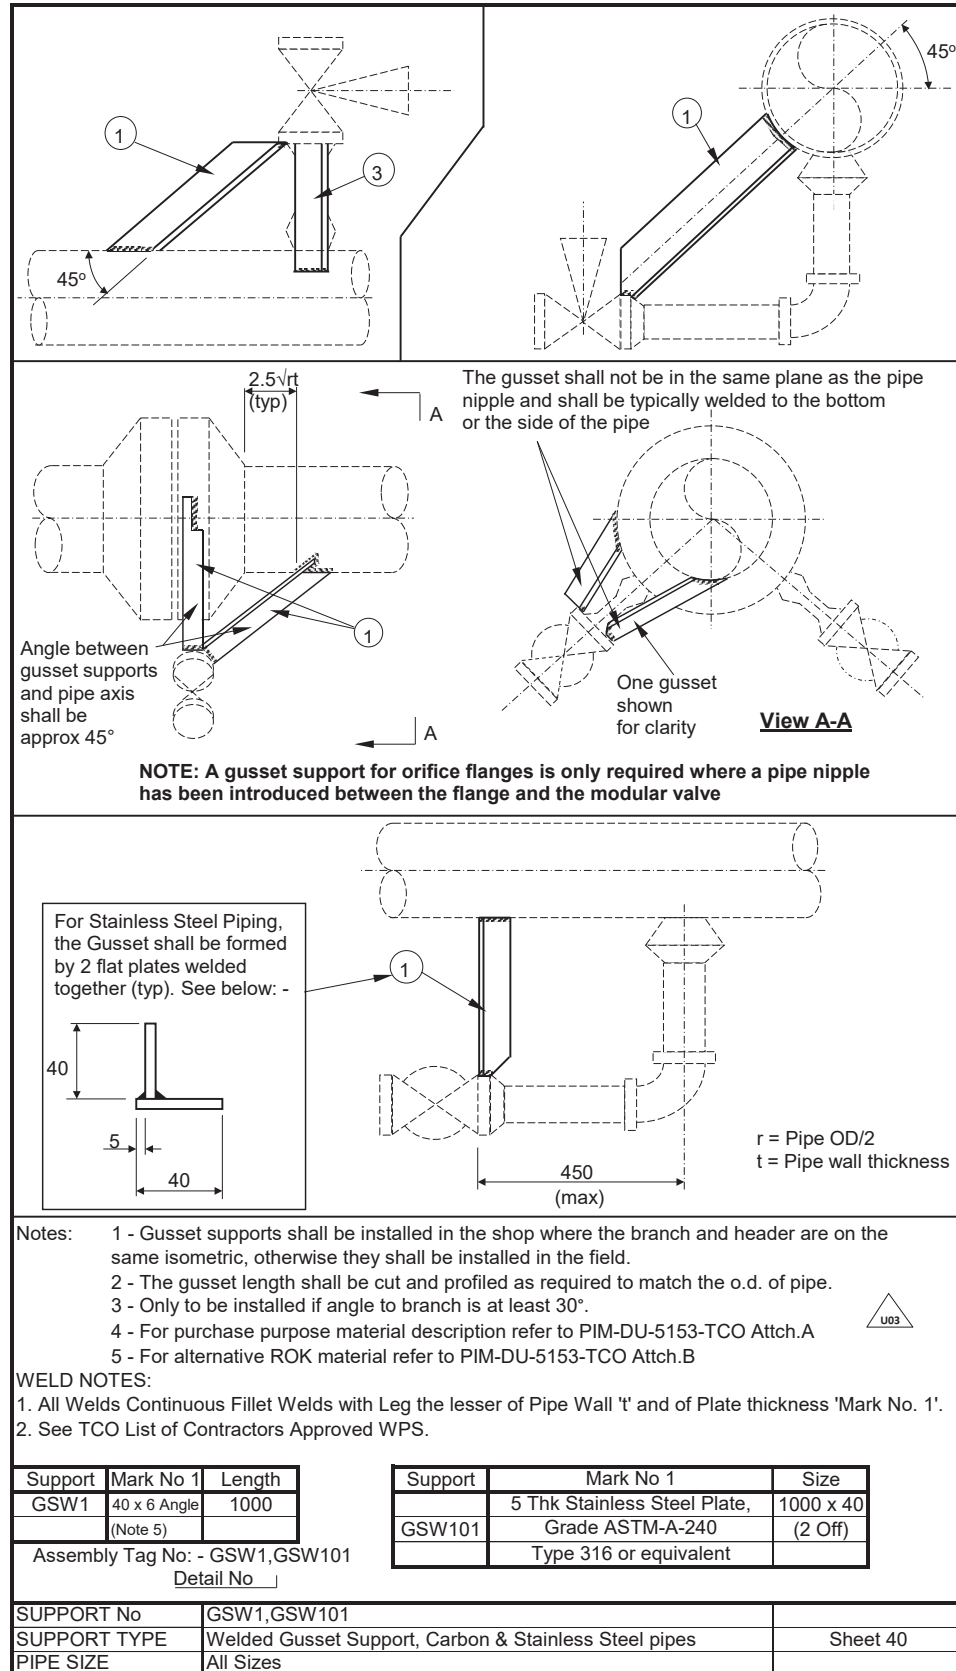

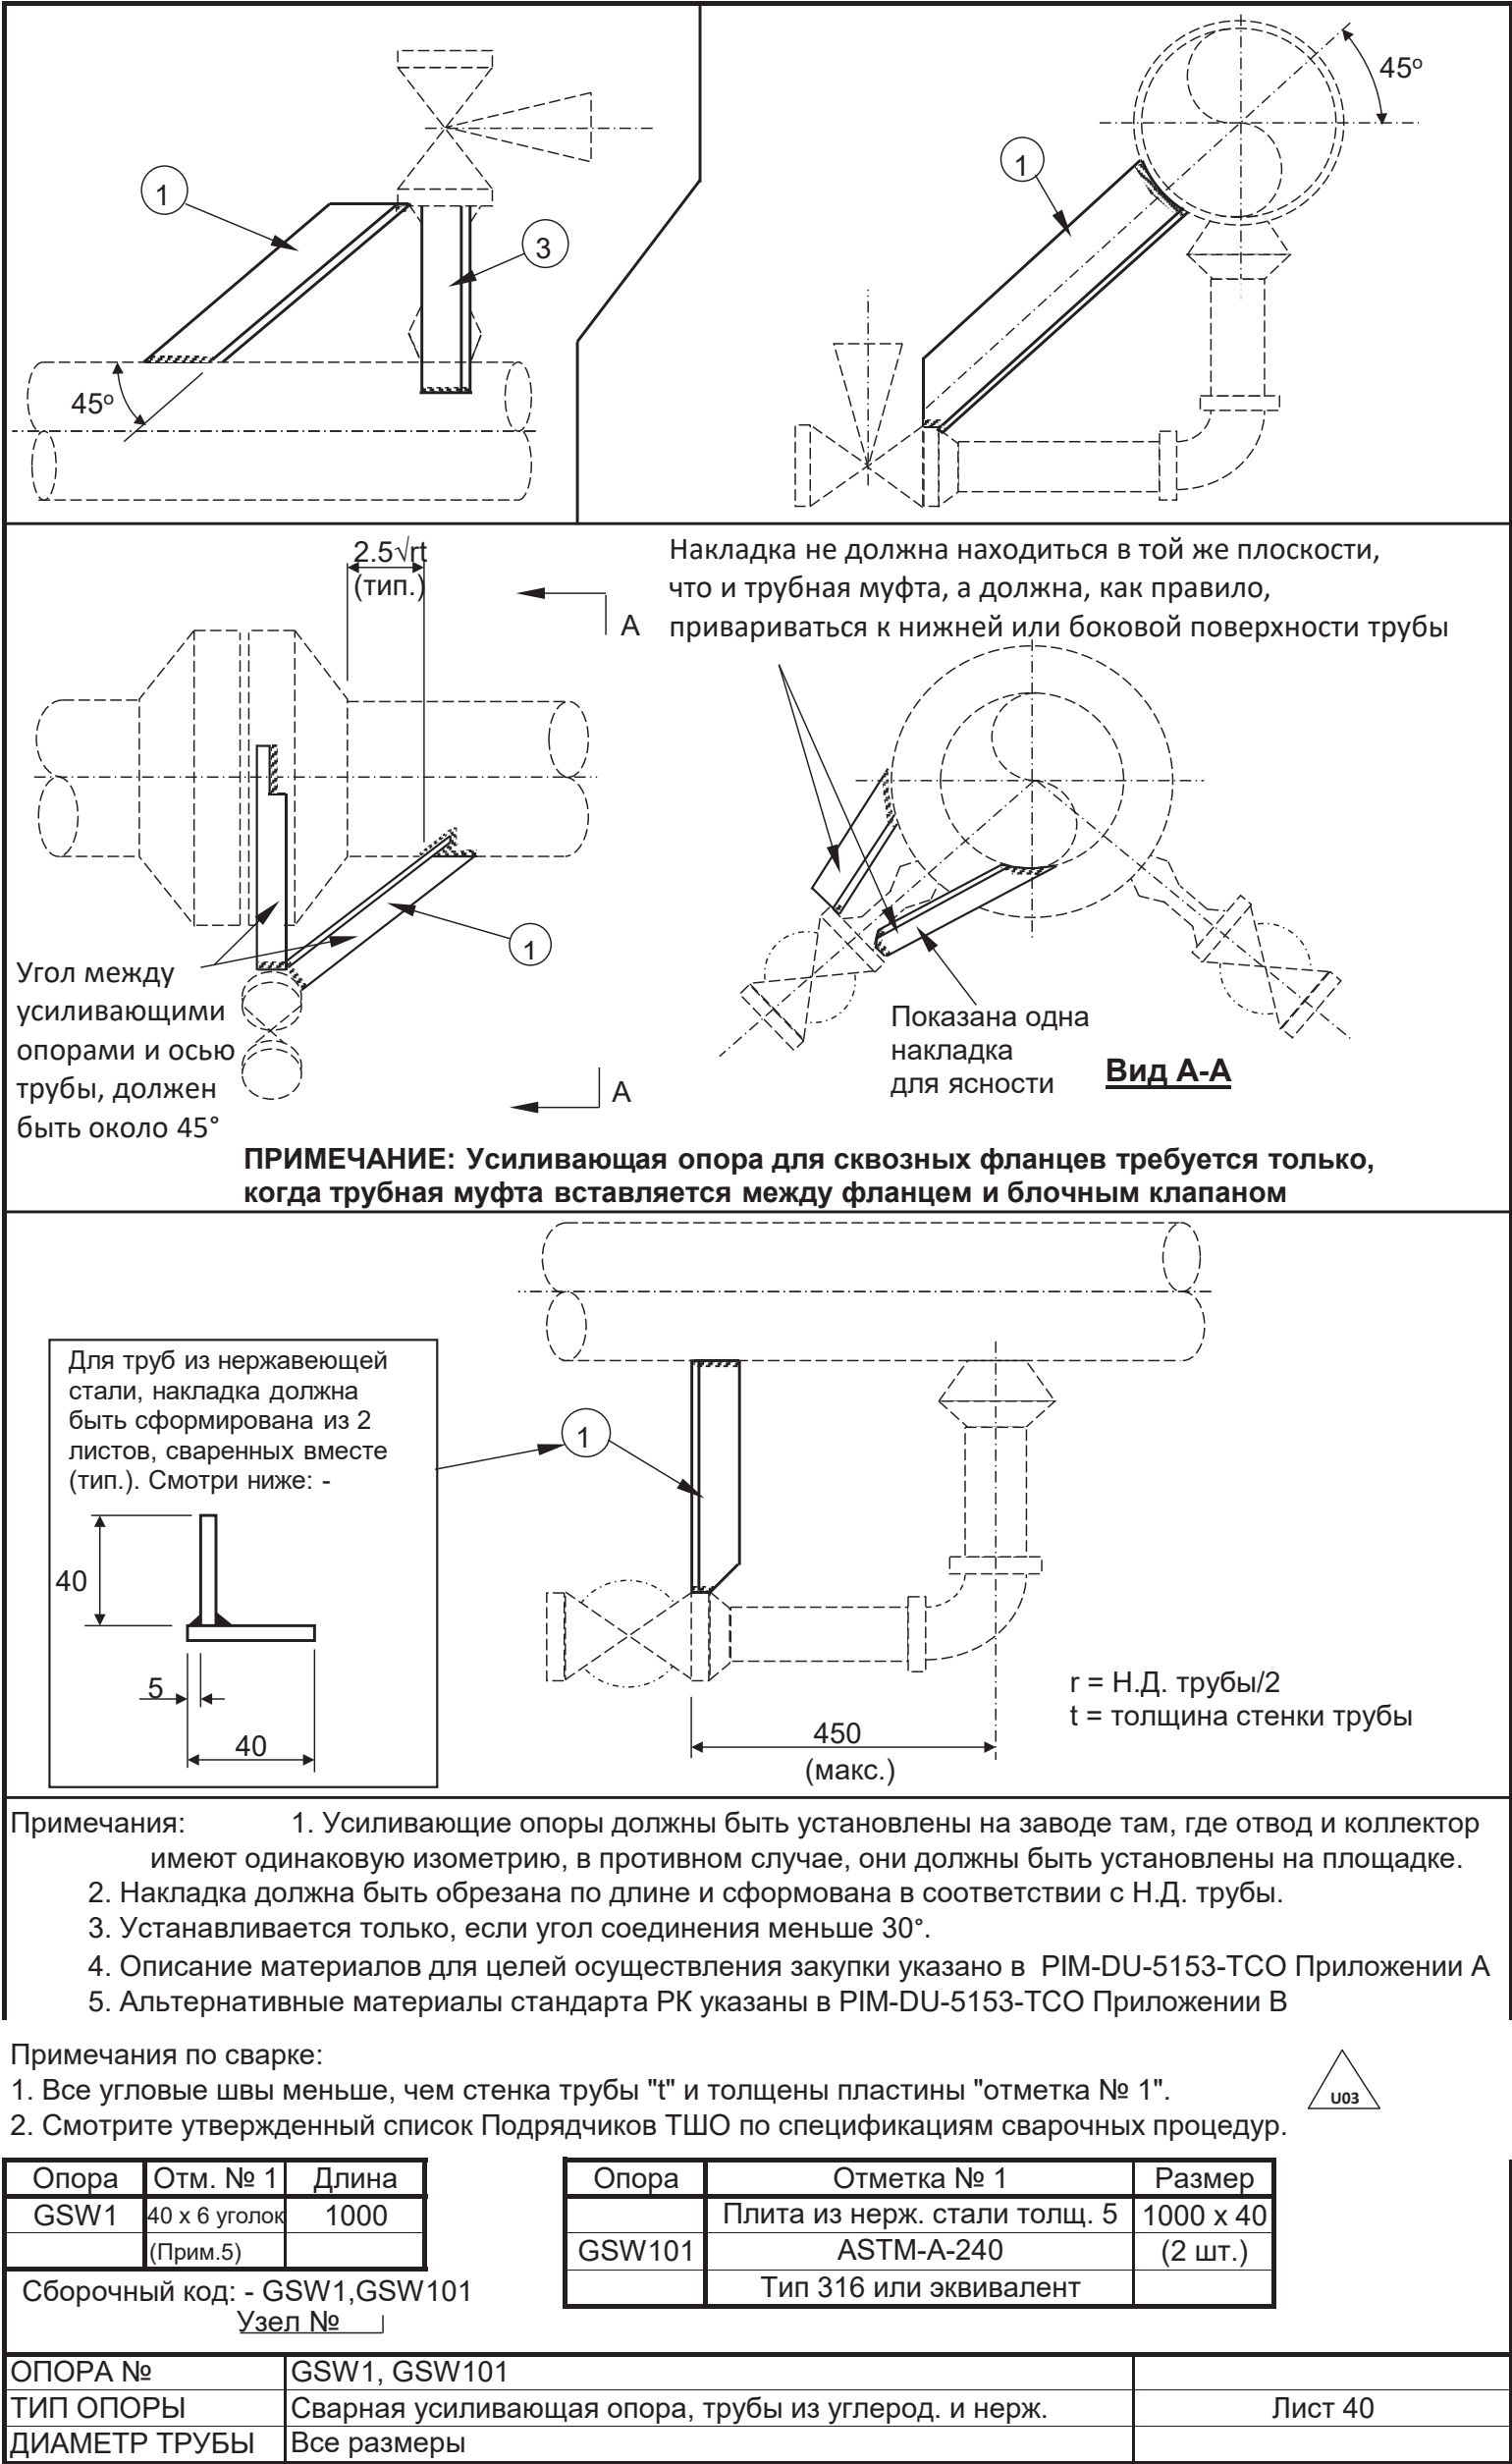



MATERIALS REQUISITION FORM

* required, fields for originator
** required, fields for materials coordinator

* Date	1/16/2026	* MR #	MR-25-0380-L-001
* Contractor Name	TBD	* Job Pack #	25-0380
* MTO #	OTR	* Drawing Isometric #	011-0200-LLL-ISO-20262-01
* Contractor's Transmittal Number	TBD	* Discipline	Piping
* MR/PR title (project #, project name, short description of materials, WO number)		1D-201.1 to E-211-1 The loop expansion installation	
* MR originator (contact points)		Aksholakov Adilzhan #12987789 tel: 2745, dtecmeh9@tengizchevroil.com	
* Subject matter expert/spec owner (name a person, provide e-mail, tel. if different from MR originator)		demechmentor3@tengizchevroil.com, demechmentor4@tengizchevroil.com	
** Purchased material type		Stock	I confirm to have checked stock, existing surplus and catalogues before ordering materials
* Not to exceed \$ value (NTEV, budget consideration)		require CRC approval	
* Priority code for transportation		2	Groupage truck or rail, transit time +customs apr. 34 days, cost uplift is moderate
* AFE/Cost center without word "AFE"	* Ship to TEN/ATY/Other	* ROS date important for procurement to prioritize orders	* Partial shipment allowed
29200	TEN	1/Apr/26	YES

Materials part												
#	* Description (use Chevron SMD-noun, modifier, characteristics, no abbreviations/acronyms, manufacture name and serial numbers, for spare part indicate the equipment)	* q-ty		* uom	unit price \$	sum \$	* com. Code	s/c (BPA)	Use S/C	Comments	WO	** PR #
		M	R									
1	PIPE: 14IN SCH STD SMLS LTCS A 333 GR.6 BE Item code: 5358505	11		MT:Meters			60A	574275			2200623	96100
2	ELBOW: 14IN BW 90 DEG LR SCH S TD LTCS A420 WPL6 Item code: 5392438	4		EA:Each			53A	575173			2200623	PO 61279127 Under wrhs check
3	REDUCER: 16IN x 14IN CONC SCH 20/STD LTCS A420 WPL6 Item code: 5392290	1		EA:Each			53A	574672	902334		2200623	902334
4	FLANGE: 16IN WN 150# RF LTCS A 350 LF2 SCH 20 Item code: 5556265	1		EA:Each			53A	572908			2200623	93700
5	FLANGE: 14IN CS DN 350 PN1.6 RF GOST 12821-80 Item code:	1		EA:Each			53A		339441		2200623	PO 61257977 BP96100
6	NIPOFLANGE: 14IN x 1 1/2IN 300 # RF SCH STD/160 LTCS A350 LF2 Item code: 5504025	1		EA:Each			53A	579327	762376		2200623	PO 61279127 BP92100
7	GASKET: 16IN 150# 316SS SPIRAL WOUND GRAPHITE IR Item code: 5673043	1	1	EA:Each			54A	585837	571469		2200623	93700
8	GASKET: 14IN DN 350 PN1.6 RF GOST Item code:	1	1	EA:Each			54A		217637		2200623	95200 TA24
9	GASKET: 1 1/2IN 300# 316SS SPIRAL WOUND GRAPHITE IR Item code: 5673053	1	1	EA:Each			54A	585851			2200623	93700
10	STUDBOLT:M27x170 A320 GR L7M A194 GR 7M NUTS Item code: 5675669	16		EA:Each			56Z	573827			2200623	92100
11	STUDBOLT:M24x130 A320 GR L7M A194 GR 7M NUTS Item code: 5675669	16		EA:Each			56Z	573818	55753		2200623	92100
12	STUDBOLT:M14x80 A320 GR L7M A194 GR 7M NUTS Item code: 5675669	4		EA:Each			56Z	133676			2200623	92100

Previous PO reference if applicable:		
* QA/QC requirements		
Document kind	need	Specify details for what items
Material test certificates	YES	ALL METALLIC COMPONENTS
Certificate of conformity	YES	ALL NON-METALLIC COMPONENTS
NACE certificate	YES	NACE MR0175 / ISO 15156: LATEST REVISION
Data sheets	YES	
Equipment test certificates	NO	
Performance calibration certificates	NA	

Sanitary certificates	NO	
Material preservation instruction	NA	CPM-SU-5244-TCO (LATEST REVISION)
MSDS (for chemicals-should be provided by requester)	NA	
Passports (required for equipment, PS valves, vessels)	NA	
Document translation	Engl&Rus	
Substitutions allowed (other OEM)	YES	
Other documents	1) STEEL PIPE, FITTINGS AND FLANGES: IN FULL ACCORDANCE WITH TCO PURCHASING SPEC L-ST-2009 (LATEST REVISION). 2) GASKETS: IN FULL ACCORDANCE WITH TCO PURCHASING SPEC L-ST-2029 (LATEST REVISION). 3) STUDBOLTS: IN FULL ACCORDANCE WITH TCO PURCHASING SPEC L-ST-2030 (LATEST REVISION).	
Inspection required	MOC documents attached	Export control number (if known)
NO	NA	
Restricted materials information (informative purpose)		
Ozone depleting substances (prohibited to purchase)	Not applicable	
Precursors (licensed)	Not applicable	
Toxic agents (licensed)	Not applicable	
Radio electronic equipment (licensed)	Not applicable	
Other licensed materials	Not applicable	
*Licensed materials ordered	YES	Make sure to contact Procurement/Regulatory Affairs group for consultation before ordering materials.
* 2 year operation spare parts ordered on separate MR	NA	
Commercial part		
* Competitive bid	DON'T KNOW	Procurement will follow its procedures to place the order
Suggested vendor(s) (new vendors set up process takes minimum 3 weeks if they accept TCO T&C)		
* Early procurement involvement needed	NO	I routinely order these types of materials and no major issues are anticipated from technical point of view.
* Evaluation criteria of bids (by order of importance)		
Price	2	Delivery time
		1
		Purchase from OEM
		3
* All relevant documentation attached (drawings, sketches, data sheets, mails with vendors & etc)		YES
List all attached documents:		
MR checked by (if applicable)		
MR reviewed by (if applicable)		
comment field		



MATERIALS REQUISITION FORM

* required, fields for originator

** required, fields for materials coordinator

* Date	16/Jan/26	* MR #	MR-25-0380-L-002									
* Contractor Name	TBD	* Job Pack #	25-0380									
* MTO #	OTR	* Drawing Isometric #	011-0200-LLL-ISO-20262-01									
* Contractor's Transmittal Number	TBD	* Discipline	Piping									
* MR/PR title (project #, project name, short description of materials, WO number)		1D-201.1 to E-211-1 The loop expansion installation										
* MR originator (contact points)		Aksholakov Adilzhan #12987789 tel: 2745, dtecmch9@tengizchevroil.com										
* Subject matter expert/spec owner (name a person, provide e-mail, tel. if different from MR originator)		demechmentor3@tengizchevroil.com, demechmentor4@tengizchevroil.com										
** Purchased material type		Stock	make sure to specify stock codes in material description									
* Not to exceed \$ value (NTEV, budget consideration)			if possible avoid ordering low value									
* Priority code for transportation		2	Groupage truck or rail, transit time +customs apr. 34 days, cost uplift is moderate									
* AFE/Cost center without word "AFE"	* Ship to TEN/ATY/Other	* ROS date important for procurement to prioritize orders			* Partial shipment allowed							
29200	TEN	1/Apr/26			NO							
Materials part												
#	* Description (use Chevron SMD-noun, modifier, characteristics, no abbreviations/acronyms, manufacture name and serial numbers, for spare part indicate the equipment)	* q-ty	* uom	unit price \$	sum \$	* com. code	s/c (BPA)	Comments	WO	** PR #		
1	ANGLE: 40X40X6 BS EN10025:2004 (GRADE S355 NL / S355 ML), 1 LG/12 MT; MILL TEST CERTIFICATE REQUIRED.	1	MT:Meters		0		128430	92100	2100Y04804	50505/040124/0000147-1	2200623	COMMITTED
Previous PO reference if applicable:												
* QA/QC requirements												
Document kind		need	Specify details for what items									
Material test certificates		YES										
Certificate of conformity		YES										
NACE certificate		YES										
Data sheets		YES										
Equipment test certificates		YES										
Performance calibration certificates		NA										
Sanitary certificates		YES										
Material preservation instruction		NA										
MSDS (for chemicals-should be provided by requester)		NA										
Passports (required for equipment, PS valves, vessels)		NA										
Document translation		Eng&Rus										
Substitutions allowed (other OEM)		YES										
Other documents												
Inspection required		MOC documents attached	Export control number (if known)									
3rd party inspection&inspection test plan		NA										
Restricted materials information (informative purpose)												
Ozone depleting substances (prohibited to purchase)		Not applicable										
Precursors (licensed)		Not applicable										
Toxic agents (licensed)		Not applicable										
Radio electronic equipment (licensed)		Not applicable										
Other licensed materials		Not applicable										
*Licensed materials ordered		YES	Make sure to contact Procurement/Regulatory Affairs group for consultation before ordering materials.									
* 2 year operation spare parts ordered on separate MR		NA										
Commercial part												
* Competitive bid		DONT KNOW	Procurement will follow its procedures to place the order									
(new vendors set up process takes minimum 3 weeks)												
* Early procurement involvement needed		YES	I have contacted procurement as my order is technically complex; of a high value; a new project; delivery sensitive (require special transportation)									
* Evaluation criteria of bids (by order of importance)												
Price		2	Delivery time		1	Purchase from OEM		3				
* All relevant documentation attached (drawings, sketches, data sheets, mails with vendors & etc)		YES										
List all attached documents:												
MR checked by (if applicable)												
MR reviewed by (if applicable)												
comment field												